

GEMEENTE HOEGAARDEN

VROENTESTRAAT

Gekadastreerd of geweest zijnde Hoegaarden
1^e Afdeling, Sectie D, deel nrs° 212/g, 212/n, 212/l.


OPMETINGSPLAN

Ref. stedenbouw :

Beroepsprocedure Provincie :

RMT - RO - BB - 2015 -DEP - 01
d.d. 23/04/2015


LOT A is uit de verkaveling gesloten

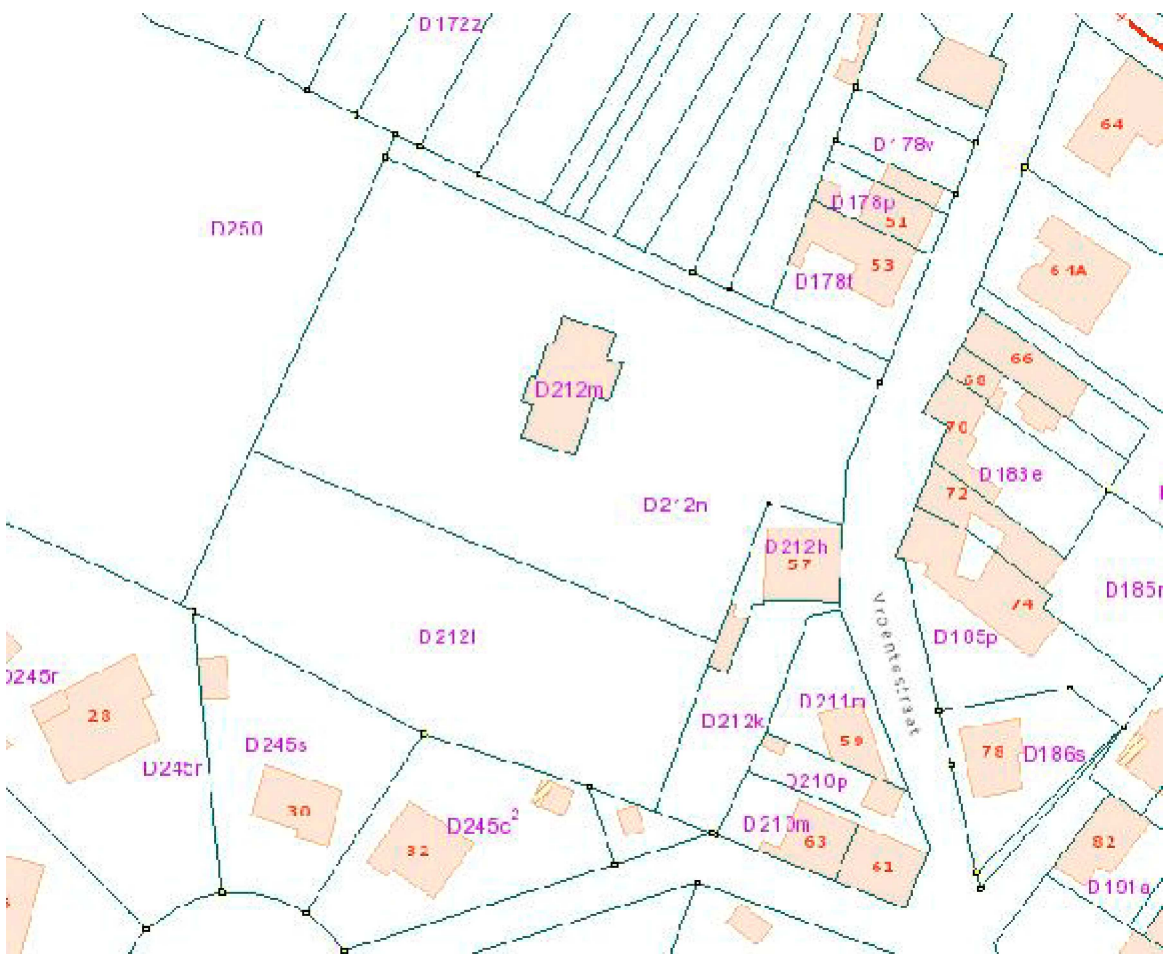

VERKLARING

- Bestaande gebouwen
- Bestaande wegenis
- Sleutelmond
- Inspectieput
- Straatkolk
- Verlichtingspaal
- keermuur
- Niveau
- Elect-kast
- Afsluiting draad
- Afsluiting beton
- b.p.
- Bestaande grenspaal
- Verkeersbord
- Tv-kast
- Brandkraan
- Dorpel
- Voorlopig vastgestelde perceelsgrenzen
- Bestaande hoogte

SPORTTERREIN

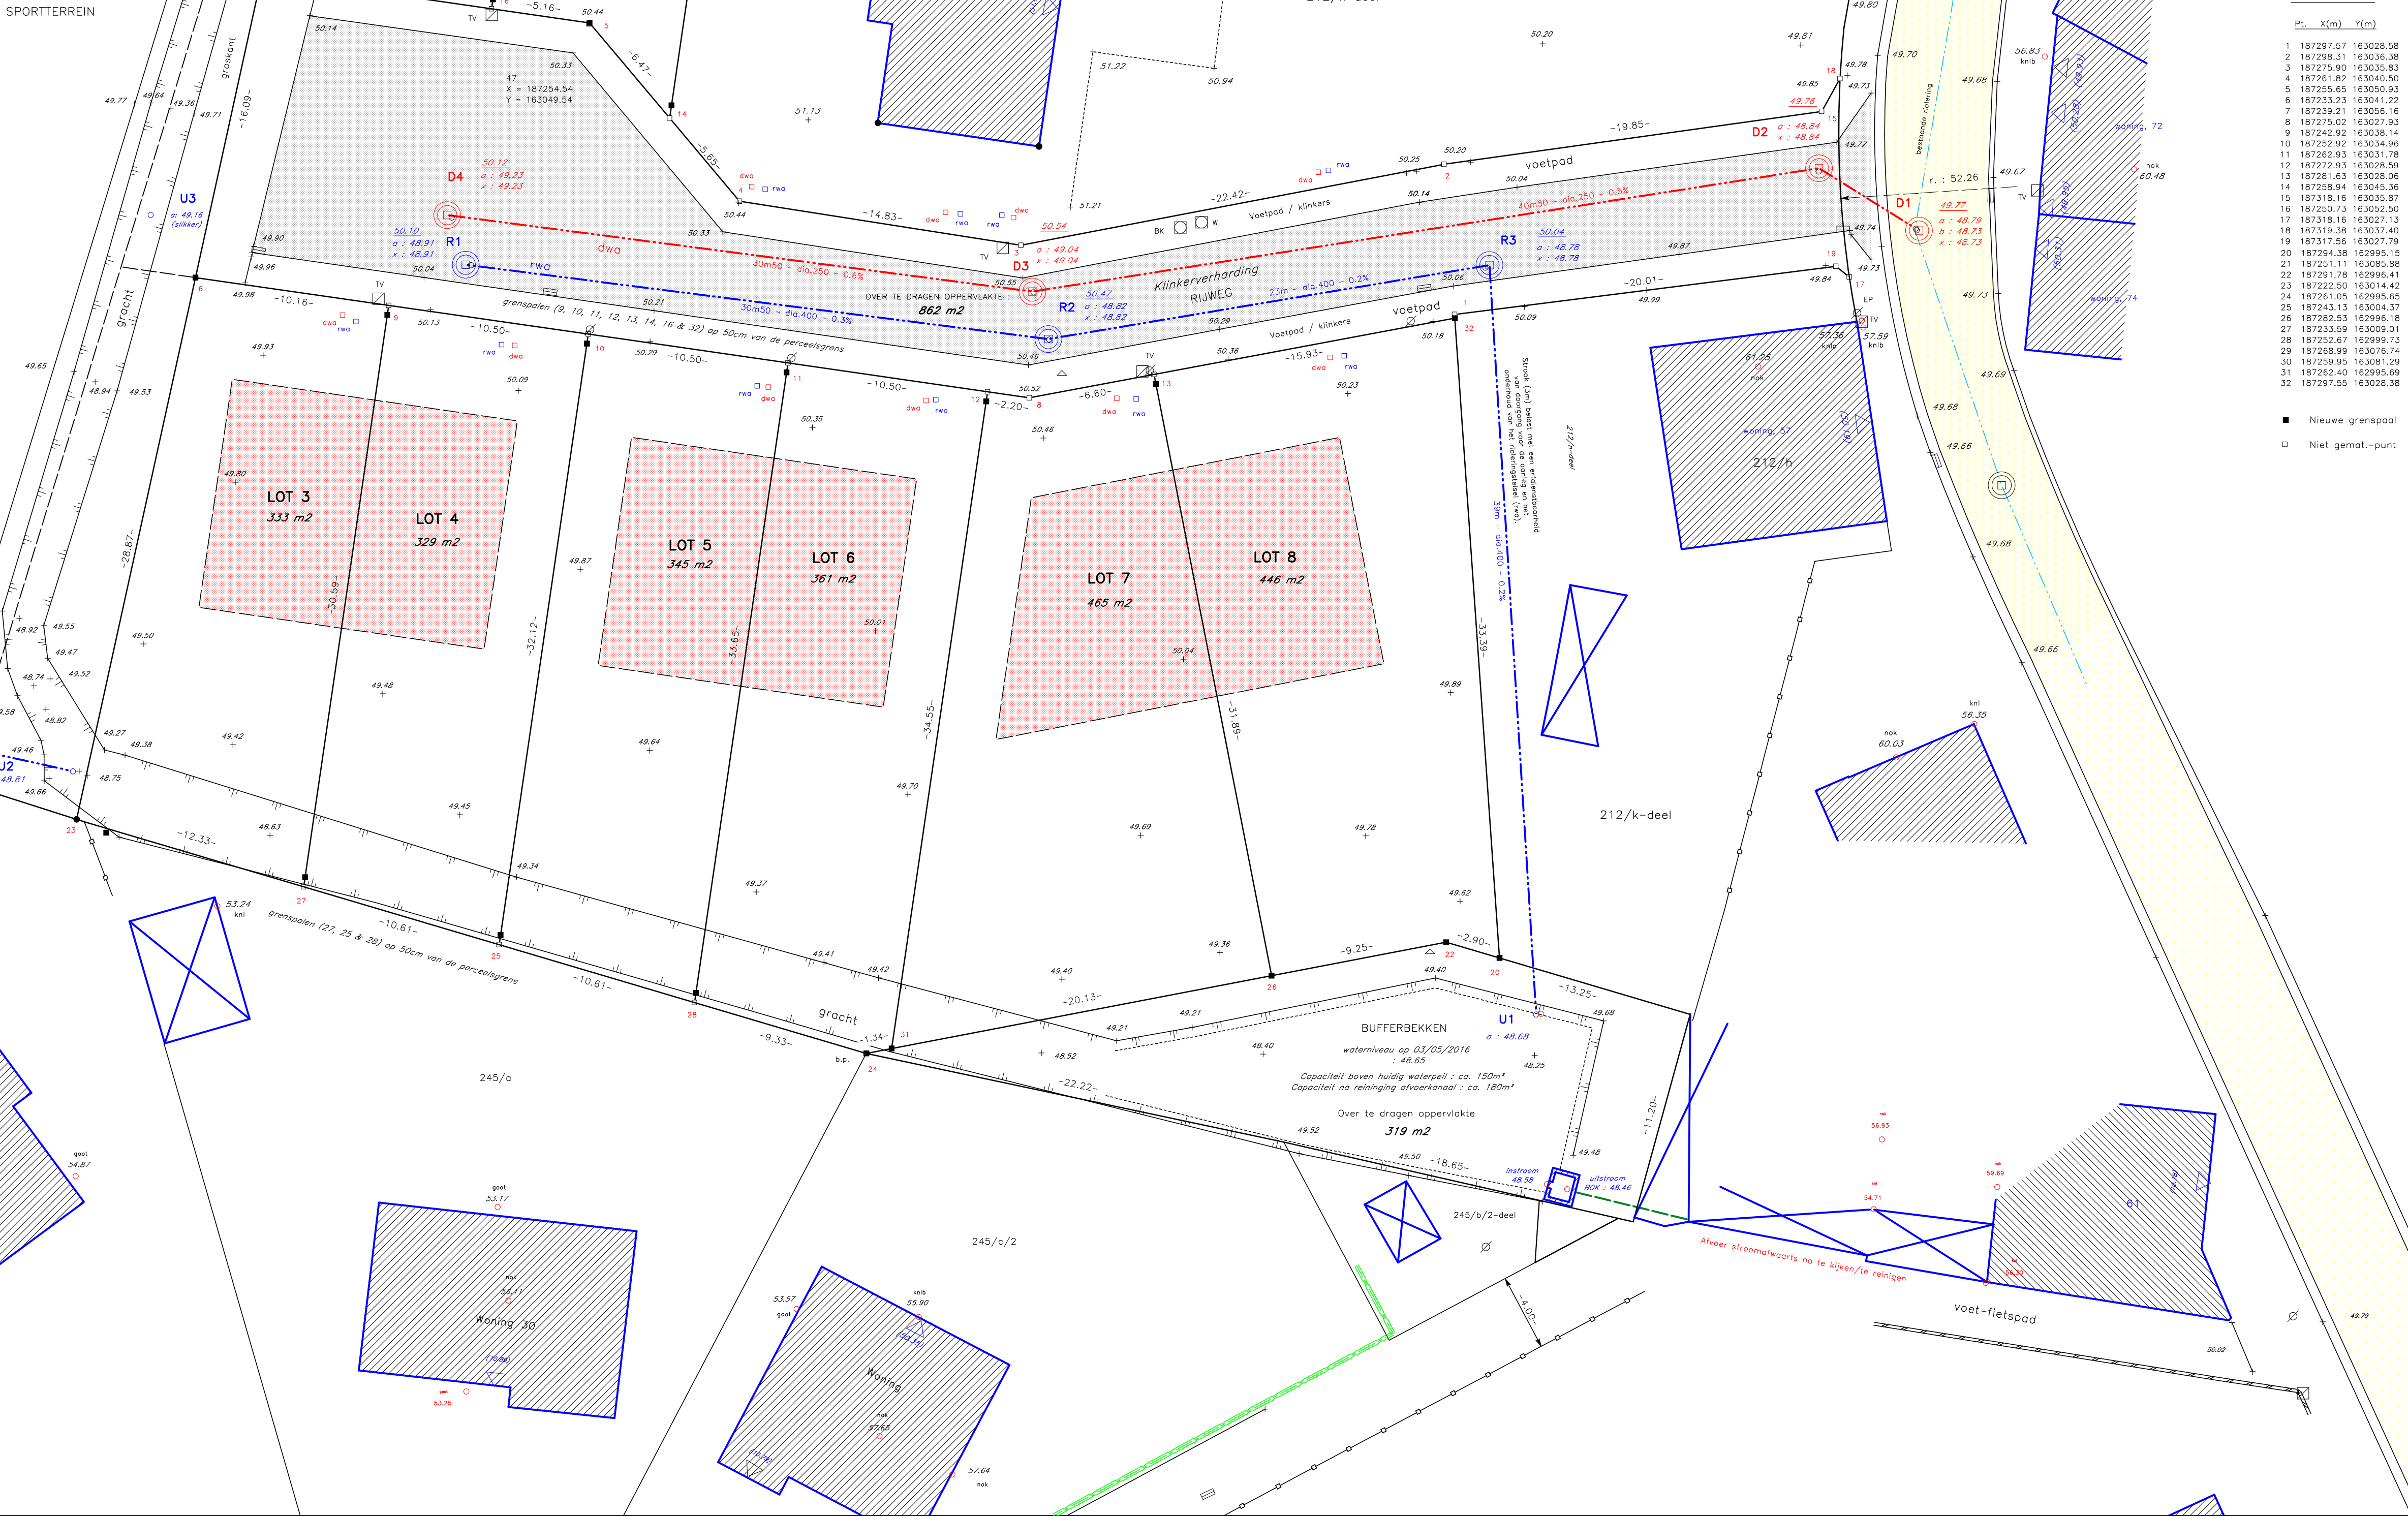

COORDINATEN

Pl. X(m) Y(m)

1	187297.57	163028.58
2	187298.31	163036.38
3	187275.90	163035.83
4	187261.82	163040.50
5	187255.65	163050.93
6	187233.23	163041.22
7	187239.21	163056.16
8	187275.02	163027.93
9	187242.92	163036.14
10	187252.92	163034.96
11	187262.93	163031.78
12	187272.93	163028.59
13	187281.63	163028.06
14	187258.94	163045.36
15	187316.16	163035.87
16	187250.73	163052.50
17	187316.16	163027.13
18	187319.38	163037.40
19	187317.56	163027.79
20	187294.38	162995.15
21	187251.11	163085.88
22	187291.78	162996.41
23	187222.50	163014.42
24	187261.05	162995.65
25	187243.13	163004.37
26	187282.53	162996.18
27	187333.59	163009.01
28	187252.67	162999.73
29	187268.99	163076.74
30	187259.95	163081.29
31	187262.40	162995.69
32	187297.55	163028.38

- Nieuwe grenspaal
- Niet gemat.-punt

Opgemeten en op plan gebracht door de ondergetekende Landmeter-expert
Jean - Luc Smolders voor de BVBA Smolders-Stevens, met kantoren te
Tienen, Dokter J. Geensstraat 30