

PROCES - VERBAL DE BORNAGE

L'an deux mille douze, le dix janvier.

Je soussigné Tony LAGNEAUX, Géomètre - Expert légalement diplômé et assermenté en cette qualité près le Tribunal de Première Instance, séant à 6000 Charleroi, déclare : avoir été requis par M. Alphonse MARINO, domicilié à 5640 Biesme, 3b rue Prée, dans le but de dresser le plan de bornage d'une parcelle non-bâtie à prendre dans plus grand bien, sa propriété, sise à Mettet (ex-Biesme), rue Prée, et y cadastrée: 9ème division, section E, n°: 325 partie,

avoir mesuré le bien et avoir :

- fixé la limite avec la voirie (rue Prée) en accord avec les autorités communales de Mettet,
- fixé la limite avec le ruisseau d'Oret, suivant le prescrit de l'atlas des voies navigables ; le ruisseau d'Oret y est répertorié en 2ème catégorie,
- fixé la limite avec la partie de la parcelle 325 restant la propriété de M. MARINO, suivant les vœux et désirs de celui-ci,

et avoir constaté pour cette parcelle ainsi circonscrite en rouge au plan par les points 39-42-46-49-50-51-52-53-54-55-56-58-62-57-39, la superficie suivante :

14a. 44ca. 43dma.

Estimant ma mission terminée, j'ai clos ici le présent procès-verbal de bornage pour servir et valoir ce que de droit.

Remarque : la limite à rue de la parcelle 334a passe par les points 3-35-37-39.

Pour accord sur la limite en voirie des parcelles 325 et 334a.
Pour la commune de Mettet : le collège des Bourgmestre et Echevins.

Vu et approuvé par la Commission communale
Collège communal - en séance du 21.01.12
PAR ORDONNANCE

Le Sécretaire communal, Le Bourgmestre.




G. Hovet
L'échevin délégué
R. Hoville
Suppléant


TONY LAGNEAUX GEOMETRE - EXPERT 45, Rue Saint - Roch 6220 FLEURUS Tél : 071 / 81.83.70.	Géomètre J'ai approuvé	Echelle: 1 / 300. Date: 10/01/2012.
---	-------------------------------	--

Conventionné auprès du Service Public Fédéral (secteur Finances), inscrit au Conseil Fédéral des Géomètres-Experts (réf: Géo 040335).
E-mail: lagneauxtony@voo.be

Plan parcellaire cadastral - version au 1/1/2011

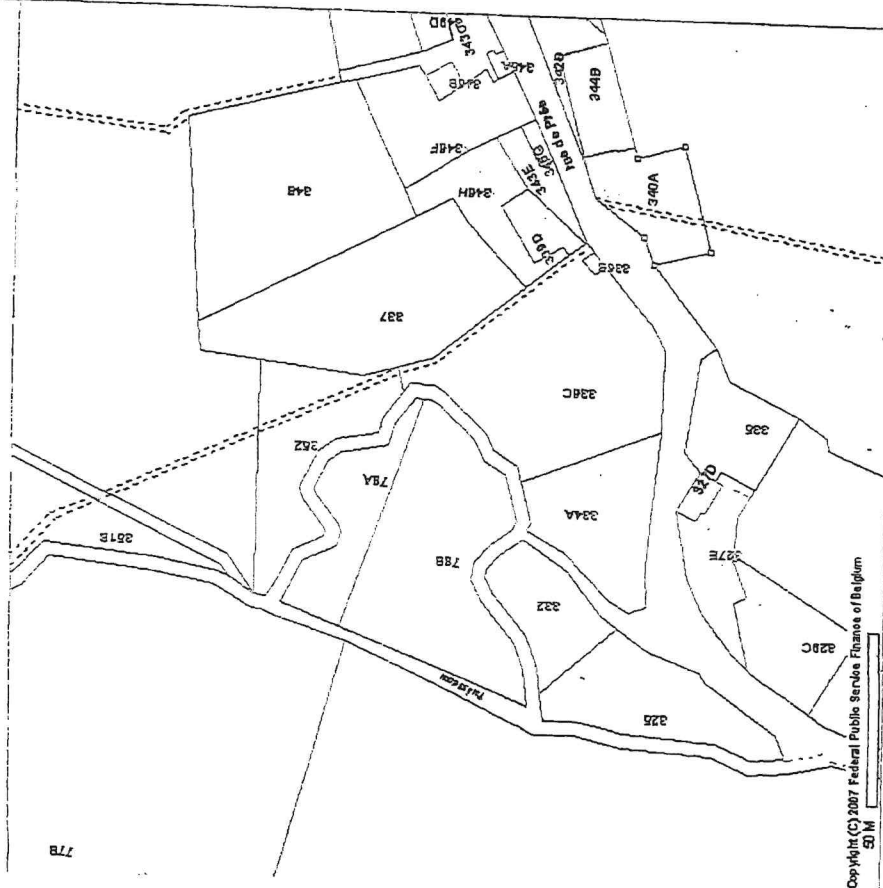

Copyright (C) 2007 Federal Public Service of Belgium
50 M

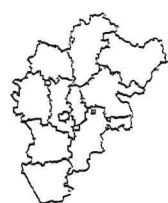


Produit au moyen du CADMAP WEB VIEWER
© Les données cadastrales de ce document appartiennent exclusivement à l'Administration Générale de la Documentation cadastrale.
Ce document ne peut pas servir d'extrait cadastral officiel.

COMMUNE DE METTET (Ex-Biesme)
Plan de bornage d'une parcelle non-bâtie à prendre dans plus grand bien, propriété d'Alphonse MARINO
Cadastrée: 9ème division, section E, n°: 325 partie.

*Plan de bornage d'une parcelle non-bâtie à
Cadastrée: 9ème division, section E, n°: 325 partie.*


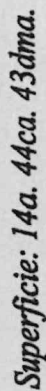

325: MARINO Alphonse

337: MARINO Alphonse

81b: WUYARD Marc & JANSSENS Chantal

Pour accord sur les limites des parcelles 325 & 334a.

*Pour la commune de Mettet
Le collègue des Bourgmestre et Echevins*

Légende

Bâtiment

Parcelle mesurée

Les limites castrales sont représentées à titre indicatif.

Les limites cadastrales sont représentées à titre indicatif.


Tony LAGNEAUX
Géomètre-Expert
Fleurus, le 10/01/2012.

Echelle: 1 / 300.