



MAT	X	Y	Z	CALQUE
R.1	194519.62	118756.22	288.66	p-regard
R.2	194628.11	118874.41	288.17	p-regard
R.3	194488.65	118834.05	287.49	p-regard
R.4	194465.12	118877.93	284.94	p-regard
R.5	194436.80	118862.94	284.56	p-regard
R.8	194573.2688	118862.9215	285.08	p-regard nouveau
R.9	194681.5753	118871.0667	285.72	p-regard nouveau

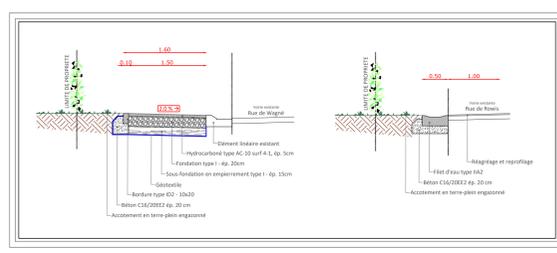

LEGENDE	
SYMBLES PONCTUELS ET LINEAIRES	
▲	Repère topographique
●	Chambre de visite
○	Poteau électrique
○	Sommet non matérialisé
■	Borne nouvelle
□	Borne ancienne
00.00	Cotation entre sommets
0000	Identification parcelaire
RP	Raccordement particulier
---	Nouvelle limite de propriété
---	Egouttage
---	Conduite eau
---	Construction
---	Clôture
---	Filet d'eau
00A 00CA	Superficie

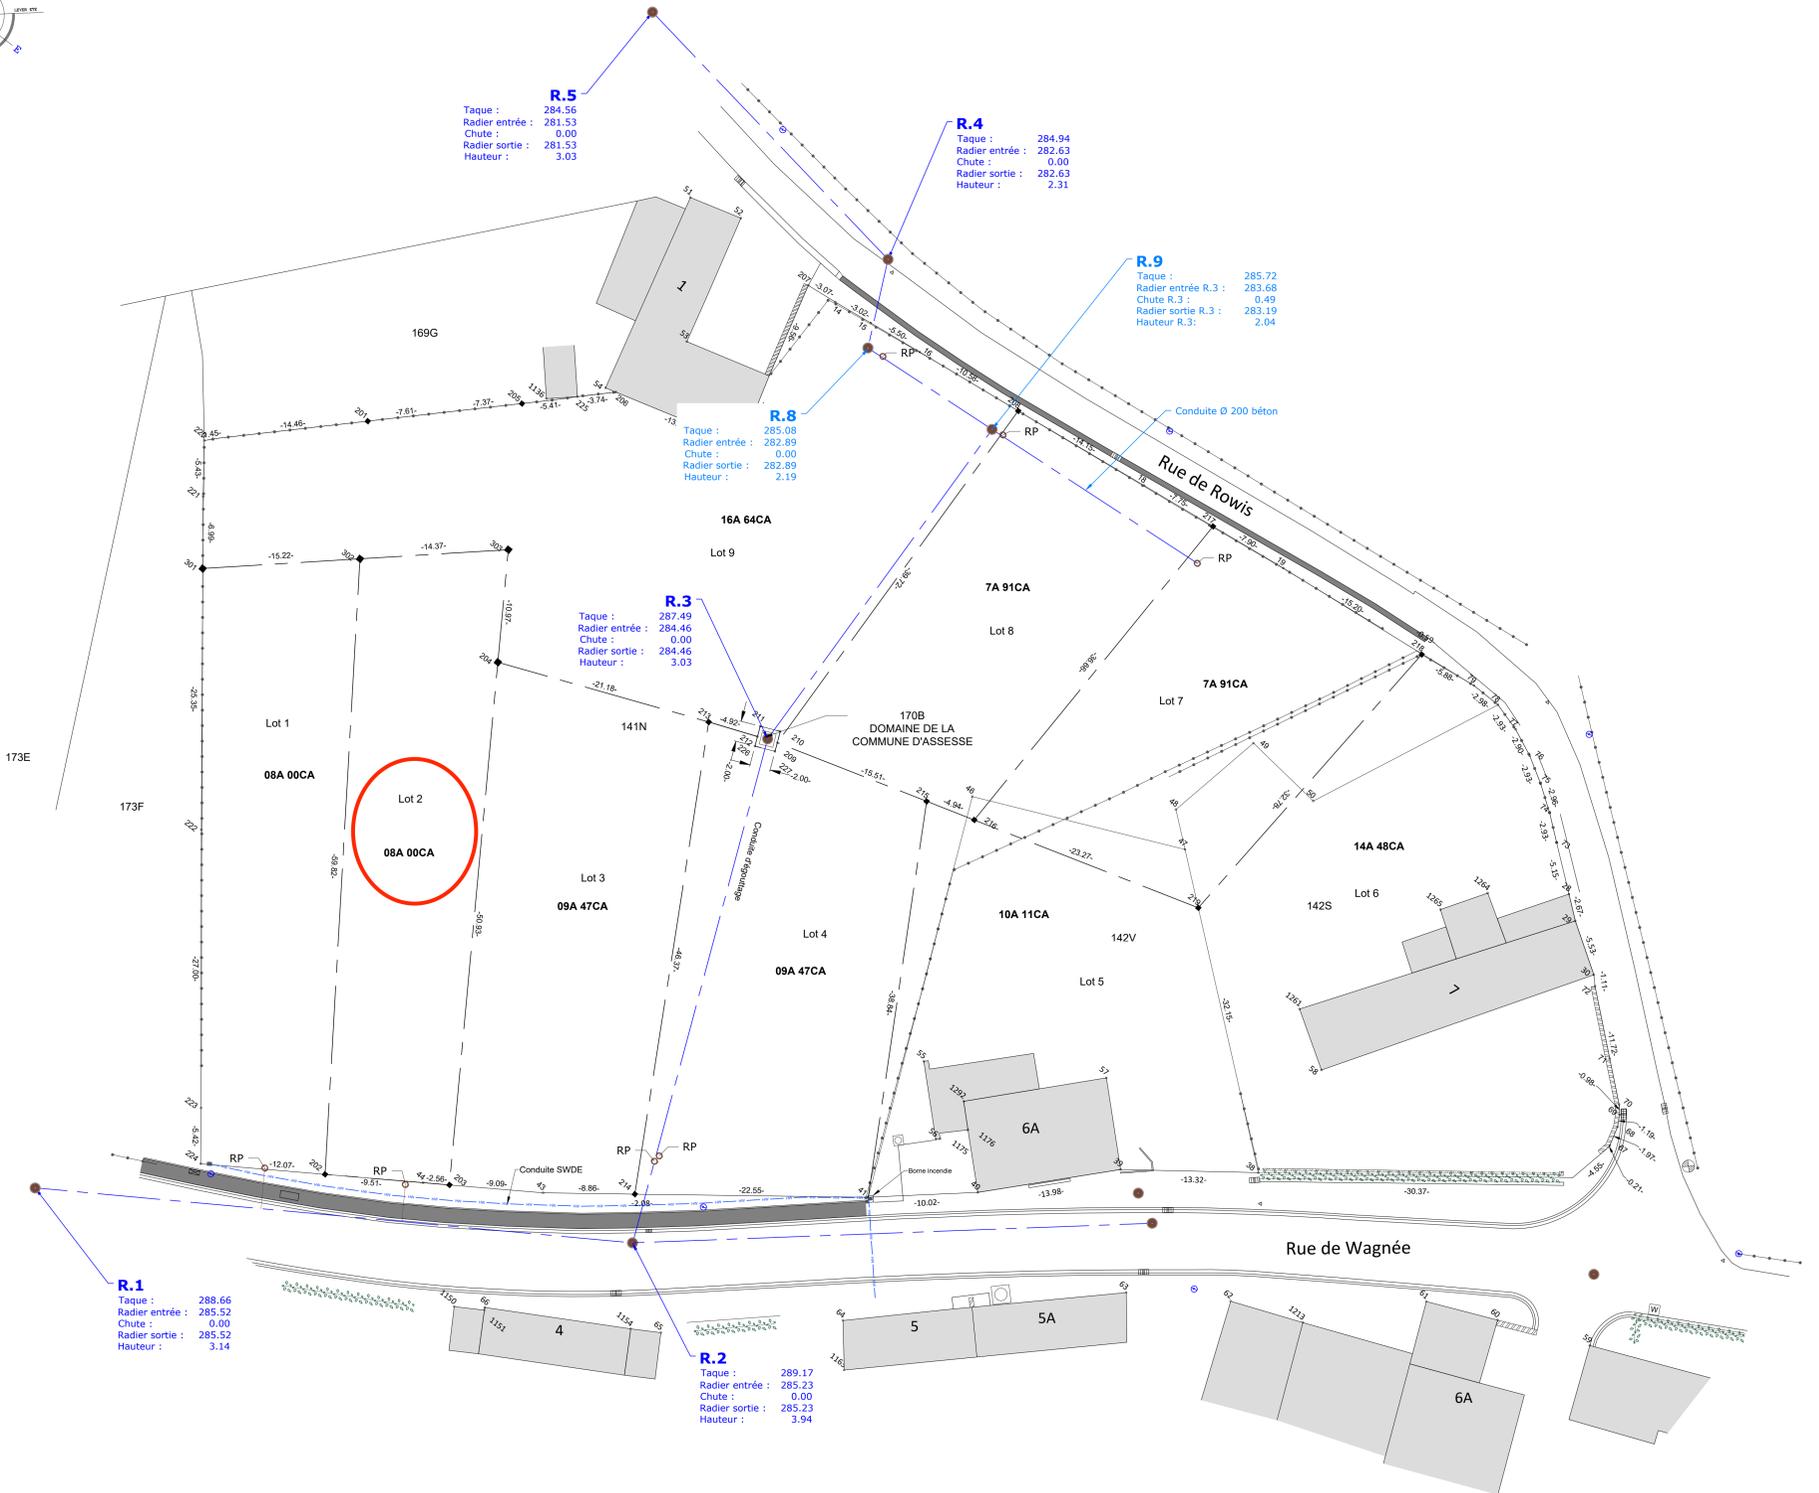

**R.1**  
 Taque : 288.66  
 Radier entrée : 285.52  
 Chute : 0.00  
 Radier sortie : 285.52  
 Hauteur : 3.14

**R.2**  
 Taque : 289.17  
 Radier entrée : 285.23  
 Chute : 0.00  
 Radier sortie : 285.23  
 Hauteur : 3.94

**R.3**  
 Taque : 287.49  
 Radier entrée : 284.46  
 Chute : 0.00  
 Radier sortie : 284.46  
 Hauteur : 3.03

**R.8**  
 Taque : 285.08  
 Radier entrée : 282.89  
 Chute : 0.00  
 Radier sortie : 282.89  
 Hauteur : 2.19

**R.4**  
 Taque : 284.94  
 Radier entrée : 282.63  
 Chute : 0.00  
 Radier sortie : 282.63  
 Hauteur : 2.31

**R.9**  
 Taque : 285.72  
 Radier entrée R.3 : 283.68  
 Chute R.3 : 0.49  
 Radier sortie R.3 : 283.19  
 Hauteur R.3 : 2.04

**R.5**  
 Taque : 284.56  
 Radier entrée : 281.53  
 Chute : 0.00  
 Radier sortie : 281.53  
 Hauteur : 3.03

Province de Namur  
 Commune de Assesse  
 7<sup>e</sup> division / Florée / section A

**DOSSIER :**  
 Viabilisation des parcelles 141n, 142s et 142v.  
**TRAVAUX DE VOIRIE - EGOUTTAGE**

rues de Wagnée & de Rowis  
 5332 Florée

**MAITRE DE L'OUVRAGE :**

**AUTEURS DE PROJET - BUREAU D'ETUDES :**

**AGENAM**  
 Rue des Roses Trémères 37  
 B-5020 VEDRIN-NAMUR  
 T : +32 473 274625  
 Representé par : Benoit Compère

Indice	Date	Dressé	Vérifié	Objet
A	30.03.23	AS	BC	As built

TITRE(S)		FORMAT PAPIER	
Plan As built 1/250	Profil en long axe Rowis	1050x891mm	
Profil en long axe Wagnée	Profil en travers axe Rowis	REF DOSSIER	
Profil en travers axe Wagnée	Situation cadastrale 1/1000		
Coupes types et détails	Vue aérienne		
TECHNIQUE		REF PLAN	DATE
TOPO	AB	30 mars 2023	/
STADE		INDICE	
		1	

