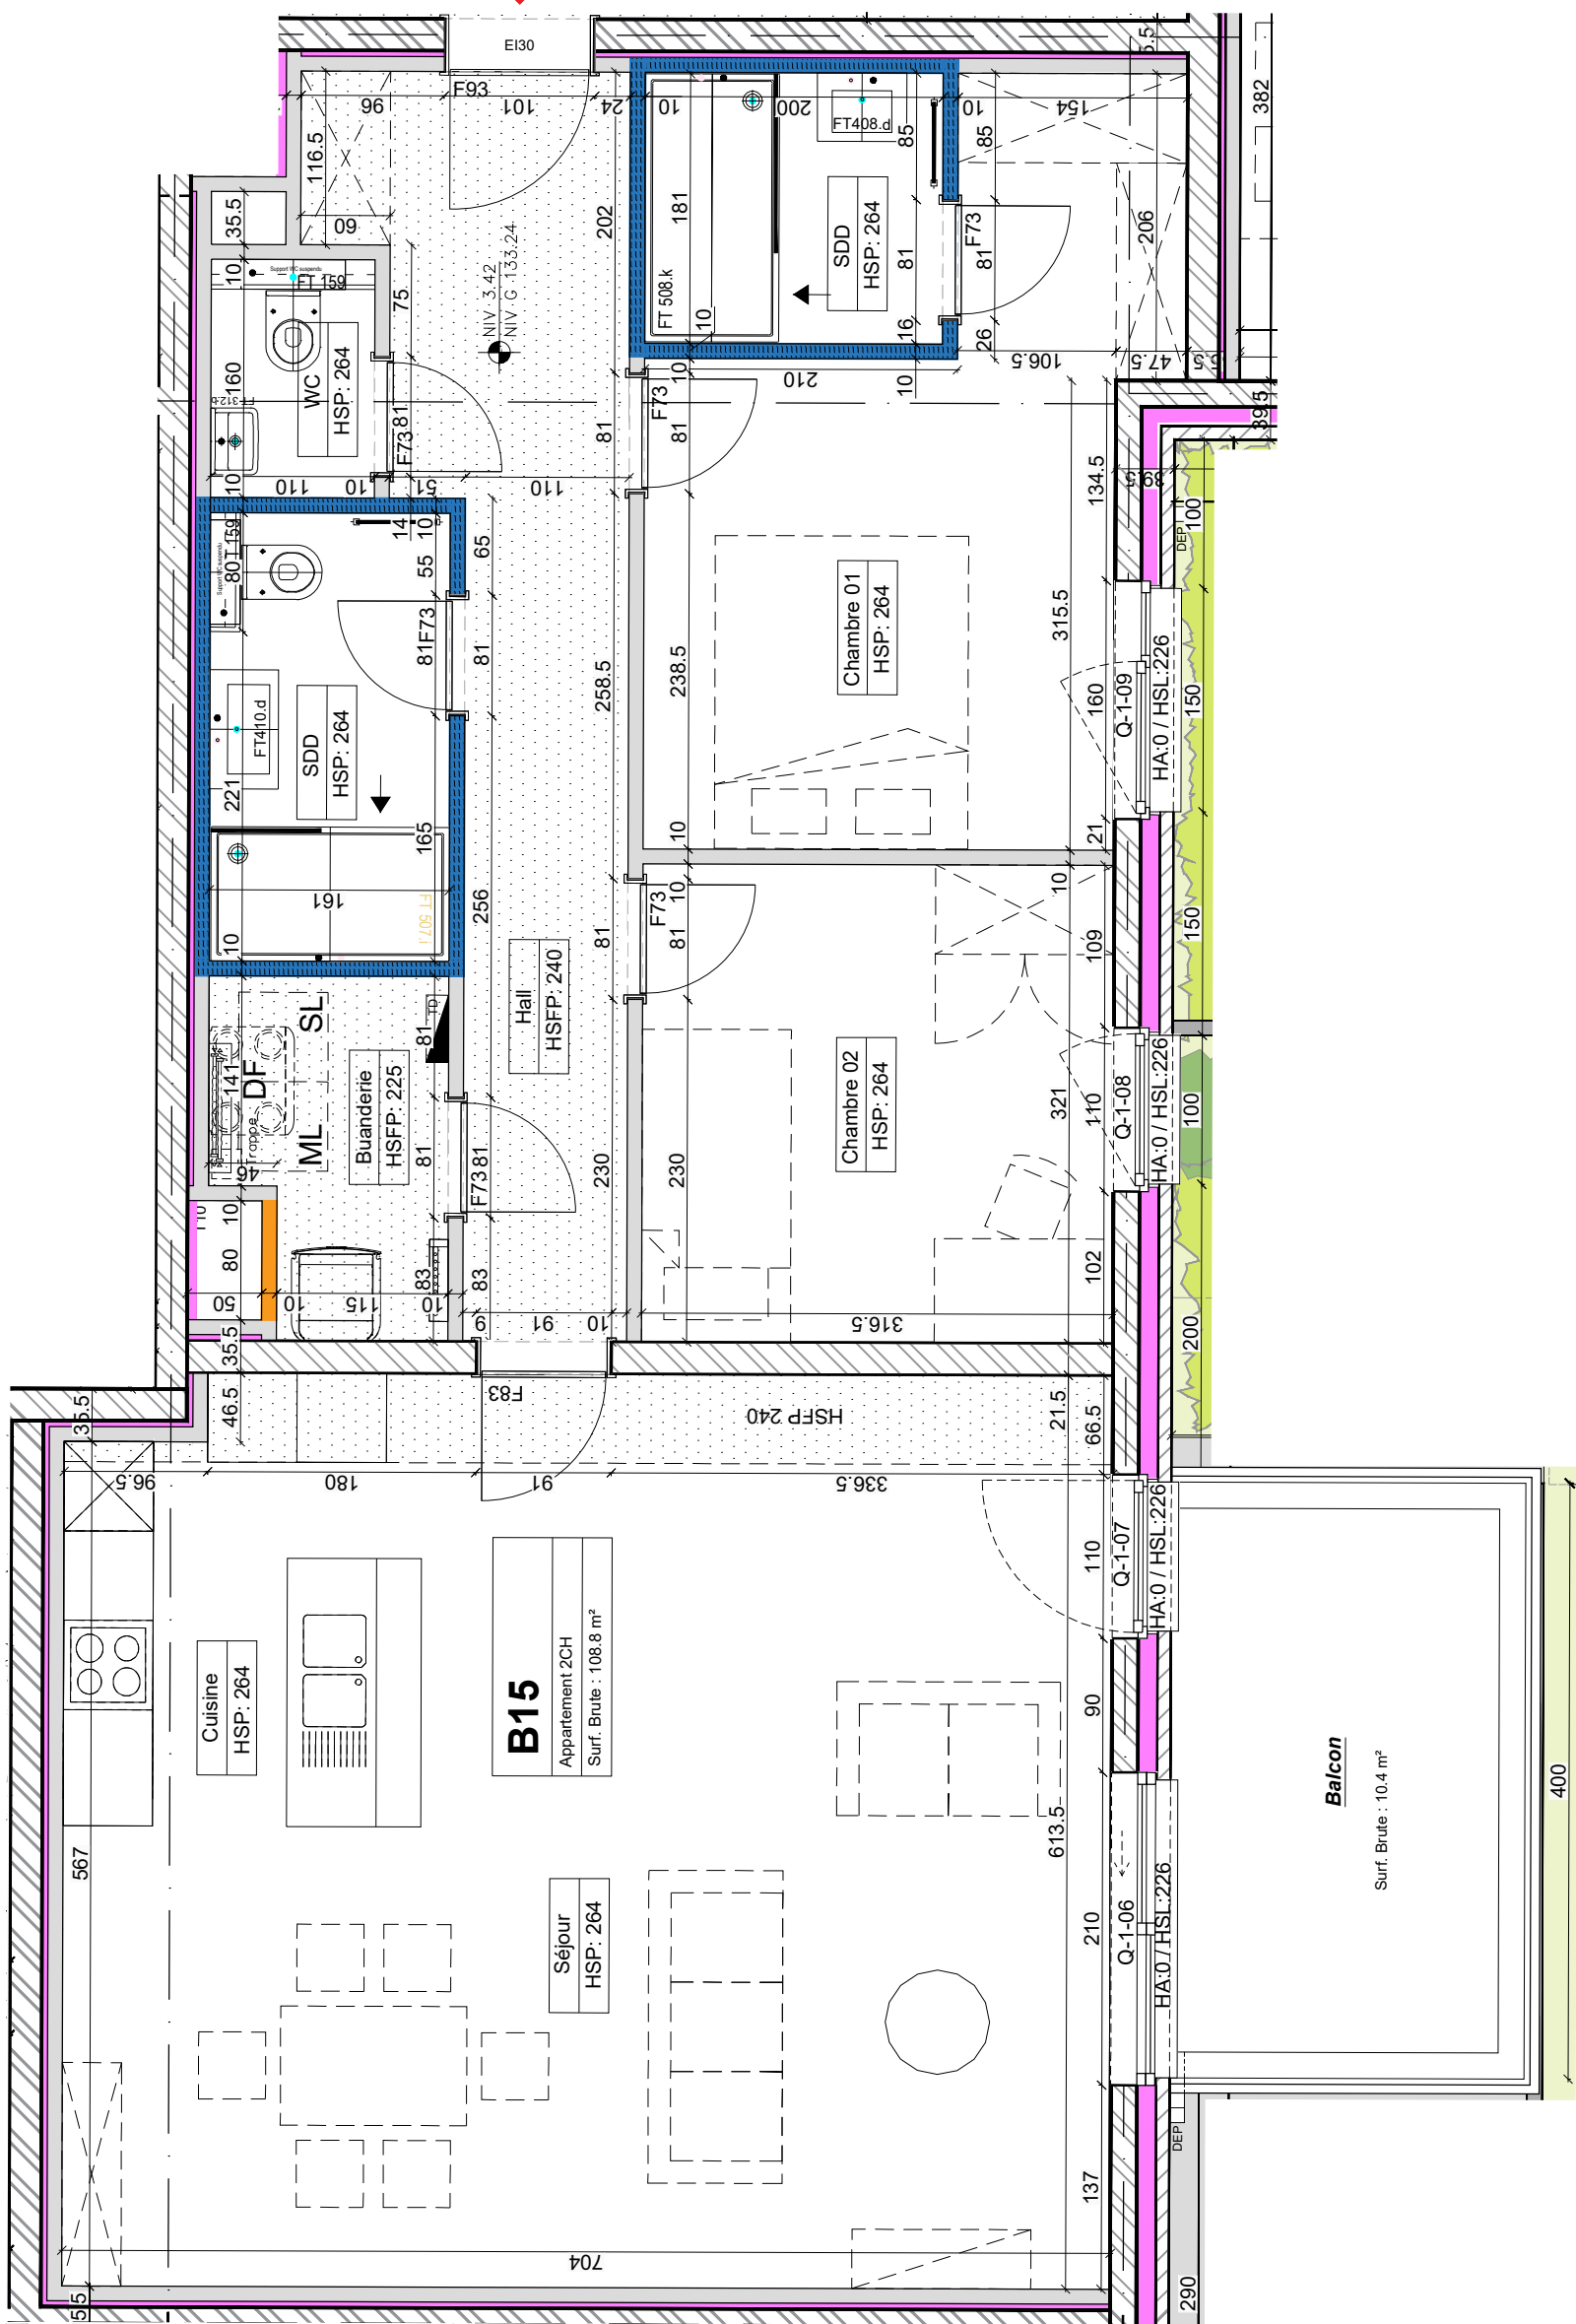


Légende gros-oeuvre : Silico-calcaire Voile béton - Colonne Bloc plâtre Bloc plâtre hydro Isolant Faux-plafond en plâtre
Sauf indication ponctuelle éventuelle : Hauteur sous plafond brute : 264cm Hauteur sous faux-plafond : 240cm Hauteur baies G.O Porte palière: 216cm Hauteur baies G.O Portes intérieures: 216cm
TOUTES LES COTES SONT A VERIFIER SUR CHANTIER - La surface indiquée aux plans est calculée en conformité avec la note annexée à l'acte de base, utilisée pour la détermination des quotités des parties communes.

Jardins de Courbevoie s.a.
Avenue des communautés n°100
1200 Bruxelles
Téléphone : +32(0)10 86 10 75

Nom du demandeur :
Jardins de Courbevoie s.a.

esprit
COURBEVOIE
LOUVAIN-LA-NEUVE

date & signature
27-01-2026

LES ARCHITECTES:



Atelier de l'Arbre d'Or s.a.
rue du Lombard, 65
B-5000 Namur
T +32 (0)81.22.19.10 | www.arbredor.be

Date	Indice	Nature des modifications	Des.
27-01-2026	0.0	ARC	AM
		Etablissement du dossier As-Built	

Unité: APPART.B15

Adresse immeuble :
Place de la Flèche à 1348
Louvain-la-Neuve
Ottignies-Louvain-la-Neuve, B, n°1348

Dossier : Les Jardins de Courbevoie
Lot 711

Code EPL : JDC11B15

Echelle : 1/50

Surf. vente : 108.8m²