


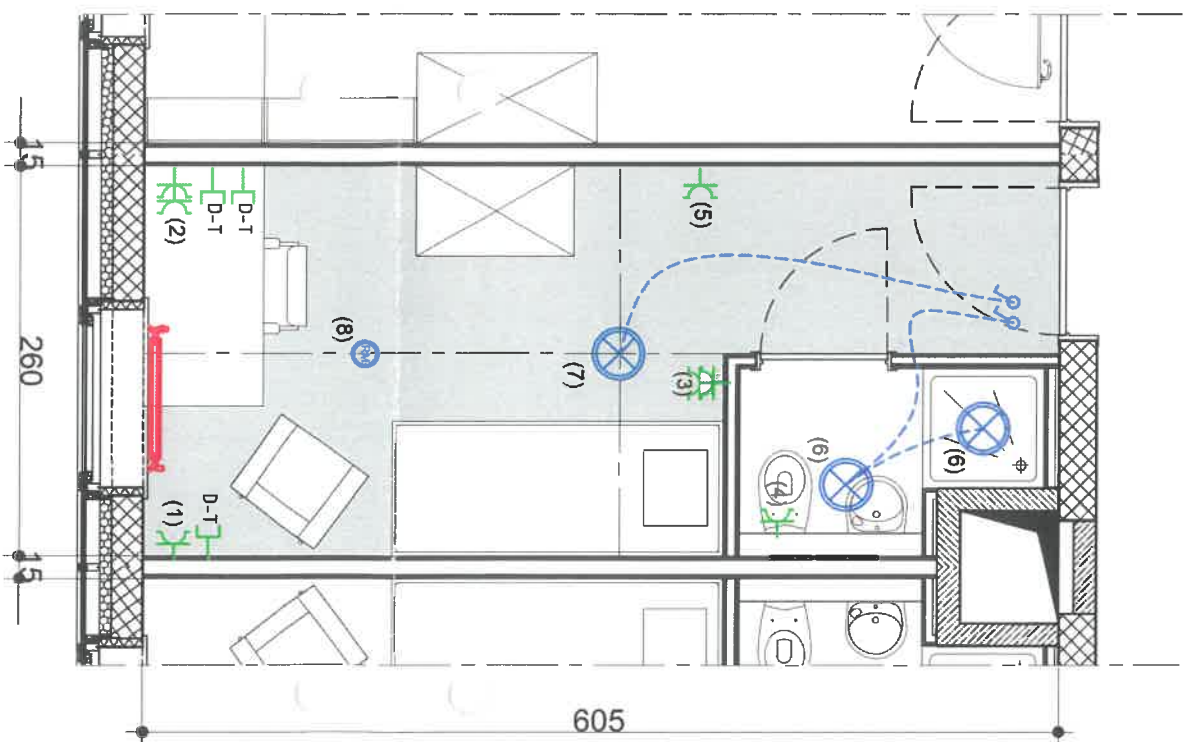

- (1) enkel stopcontact + COAX
- (2) dubbel stopcontact - bureau
- (3) dubbel stopcontact - bed
- (4) enkel stopcontact - lavabo
- (5) enkel stopcontact
- (6) lichtpunt - badkamer
- (7) lichtpunt - kamer
- (8) Rookmelder

- Alle maten op de tekening zijn indicatief - wijzigingen tijdens de uitvoering blijven mogelijk  
- Alle op de tekeningen aangegeven maten zijn ruwbouwmaten  
- Er kunnen geen rechten aan de tekening worden ontleend  
- De locatie van de stopcontacten en dataconnecties zijn indicatief  
- Alle maten , keukenplannen en meubilair op de tekening zijn indicatief - wijzigingen tijdens de uitvoering blijven mogelijk.  
- Positie ramen variabel per kamer

schaal: 1/50

datum: 2015.05.25

**PLAN 1**  
AS BUILT



A1\_DE\_U10 A 1608