

Verslagnr: **20200018694-V.1**

VERSLAG VAN DE GELIJKVORMIGHEIDSCONTROLE VAN EEN ELEKTRISCHE L.S en Z.L.S INSTALLATIE VOOR EEN DEFINITIEVE OF RESIDENTIELE AANSLUITING

ALGEMEENHEDEN

Aard installatie: Nieuwe installatie

Plaats van onderzoek: Rijnpoortvest 2 Appartement 5.14 , 2018 Antwerpen

Referentie: Boek I Hoofdstuk 6.4.

Inspectiedatum: 16-10-2020

Inspecteur: Aleksander MICHALOWSKI

Eigenaar: AEW sa

Cont.Pers.:

Startdatum van de werken: 05-05-2020

Type lokalen: Appartement

Aard onderzoek: Gelijkvormigheidscontrole voor de ingebruikname

Andere reglement:

Volgende controle op: **16-10-2045** of binnen de: 299 maanden

Installateur: AEW sa

B.T.W.: BE0427122969

tel.:

Referentie documenten:

BESCHRIJVING ELEKTRISCHE AANSLUITING

Benaming van de onderneming die de elektriciteit verdeelt: FLUVIUS

EAN nr.: Teller: Merk:

Aansluiting: Souterrain ou aérien (Ondergronds of bovengronds)

Dienstspanning: 1N400V I max. aansluiting: 0A

Meter-bordverbinding: Kabeltype: XVB

Type stroom: Wisselspanning

Stand I: Stand II:

Bescherming van de hoofdaansluiting:

Aantal geleiders: 2 Doorsnede: 25 mm²

VISUELE CONTROLES - METINGEN - TESTEN

Geviseerd en conforme schema's : JA

Beschrijving installatie: zie schema in bijlage

Installatie uitgevoerd overeenkomstig schema's: in orde

Inventaris van de uitwendige invloedsfactoren aanwezig en ondertekend: n.v.t.

Bescherming tegen elektrische schokken:

Differentiële testen per testknop: in orde Foutlus controleren: in orde

Aardelektrode: type: Pennen

Continuïteit PE- en equipotentiaal verbinding: in orde Materiële en externe invloedsfactoren: n.v.t.

Diff.algemene schak.: 2p 40A/300mA Verzegeld door een vulling: in orde

Nog niet geplaatst: Plaques de finition interrupteurs & prises , Compteur GRD électricité, Verlichting,

Aantal borden: 1

Geschiktheid tussen beveiligingsinrichtingen en doorsnede sectie: In orde

Geschiktheid tussen het differentieel en de waarde v/d aardspredingsweerstand: In orde

eendraadschema en situatieplan werd voor gezien getekend
Staat van het vast elektrisch materieel (fixatie, degradatie ...): in orde

Rechtstreekse aanraking: in orde

Onrechtstreekse aanraking: in orde

Algemene isolatieweerstand: 464

Mohm

Doorsnede: 16 mm²

Spreidingswaarde: 3.29 Ohm

Bijkomende differentieel: 2p 40A/30mA

Aantal eindkringen : 14

BESLUIT



DE INSTALLATIE IS CONFORM

De elektrische installatie voldoet aan de voorschriften van het Boek 1 inzake de installaties op laagspanning en op zeer lage spanning en mag in dienst worden genomen. Het volgend controlebezoek moet worden uitgevoerd binnen de door dit Boek Voorgeschreven termijn (zie hierboven).

Voor de Technisch Directeur,
De Inspecteur,

VASTSTELLINGEN

Nota (N) - Opmerking (O) - Inbreuk van Boek 1 (I) - Afwijking (D) - de nummers die verwijzen naar de standaard inbreuken

N11 - Tenzij anders vermeld, maken de toestellen en apparaten aangesloten op de vaste installatie geen deel uit van de controle.

N12 - Het onderzoek beperkt zich tot de gemak. toegankelijke, bereikbare en zichtbare delen van de instal. en sluit verborgen delen, zoals achter nissen, valse plafonds, e.d. uit.

N13 - Tenzij anders vermeld, betreft het onderzoek de goede staat en/of werking van de installatie, de opvatting is niet van toepassing.

KEURINGSORGANISME
IBAN:

<http://www.inspectbelgium.be>

Opdracht: 7892

Klant / Bedrijf: AEW sa

Verslagnr: **2020018694-V.1**

INSPECT BELGIUM asbl/vzw
BTW BE0647601296

Avenue Eiffel, 8 - 1300 WAVRE

Klantnr.:

Adres: Diepenbekerweg 11, 3500 Hasselt

Voorl.verslagnr.:

TEL +32 10 280 577 - +32 15 860 460

info@inspectbelgium.be

Schaliëhoevedreef, 20 T 2800 Mechelen

Contactpersoon:

BTW: BE0427122969

Uitgiftedatum: 2020-10-18

ORIGINEEL EXEMPLAAR




De inspecteur verklaart dat hij al de stappen van de procedure heeft gevolgd. JA

ADVIES

Volgens de onderafdeling 6.4.6.4.b.7. van het Boek 1 is het verplicht te herinneren: a) de verplichting het verslag van de gelijkvormigheidscontrole te bewaren in het dossier van de elektrische installatie;

b) de verplichting in het dossier elke wijziging aangebracht aan de elektrische installatie te vermelden;

c) de verplichting de met het toezicht belaste ambtenaar van de Federale Overheidsdienst die Energie onder zijn bevoegdheid heeft onmiddellijk in te lichten over elk ongeluk aan personen overkomen en rechtstreeks of onrechtstreeks te wijten aan de aanwezigheid van elektriciteit.

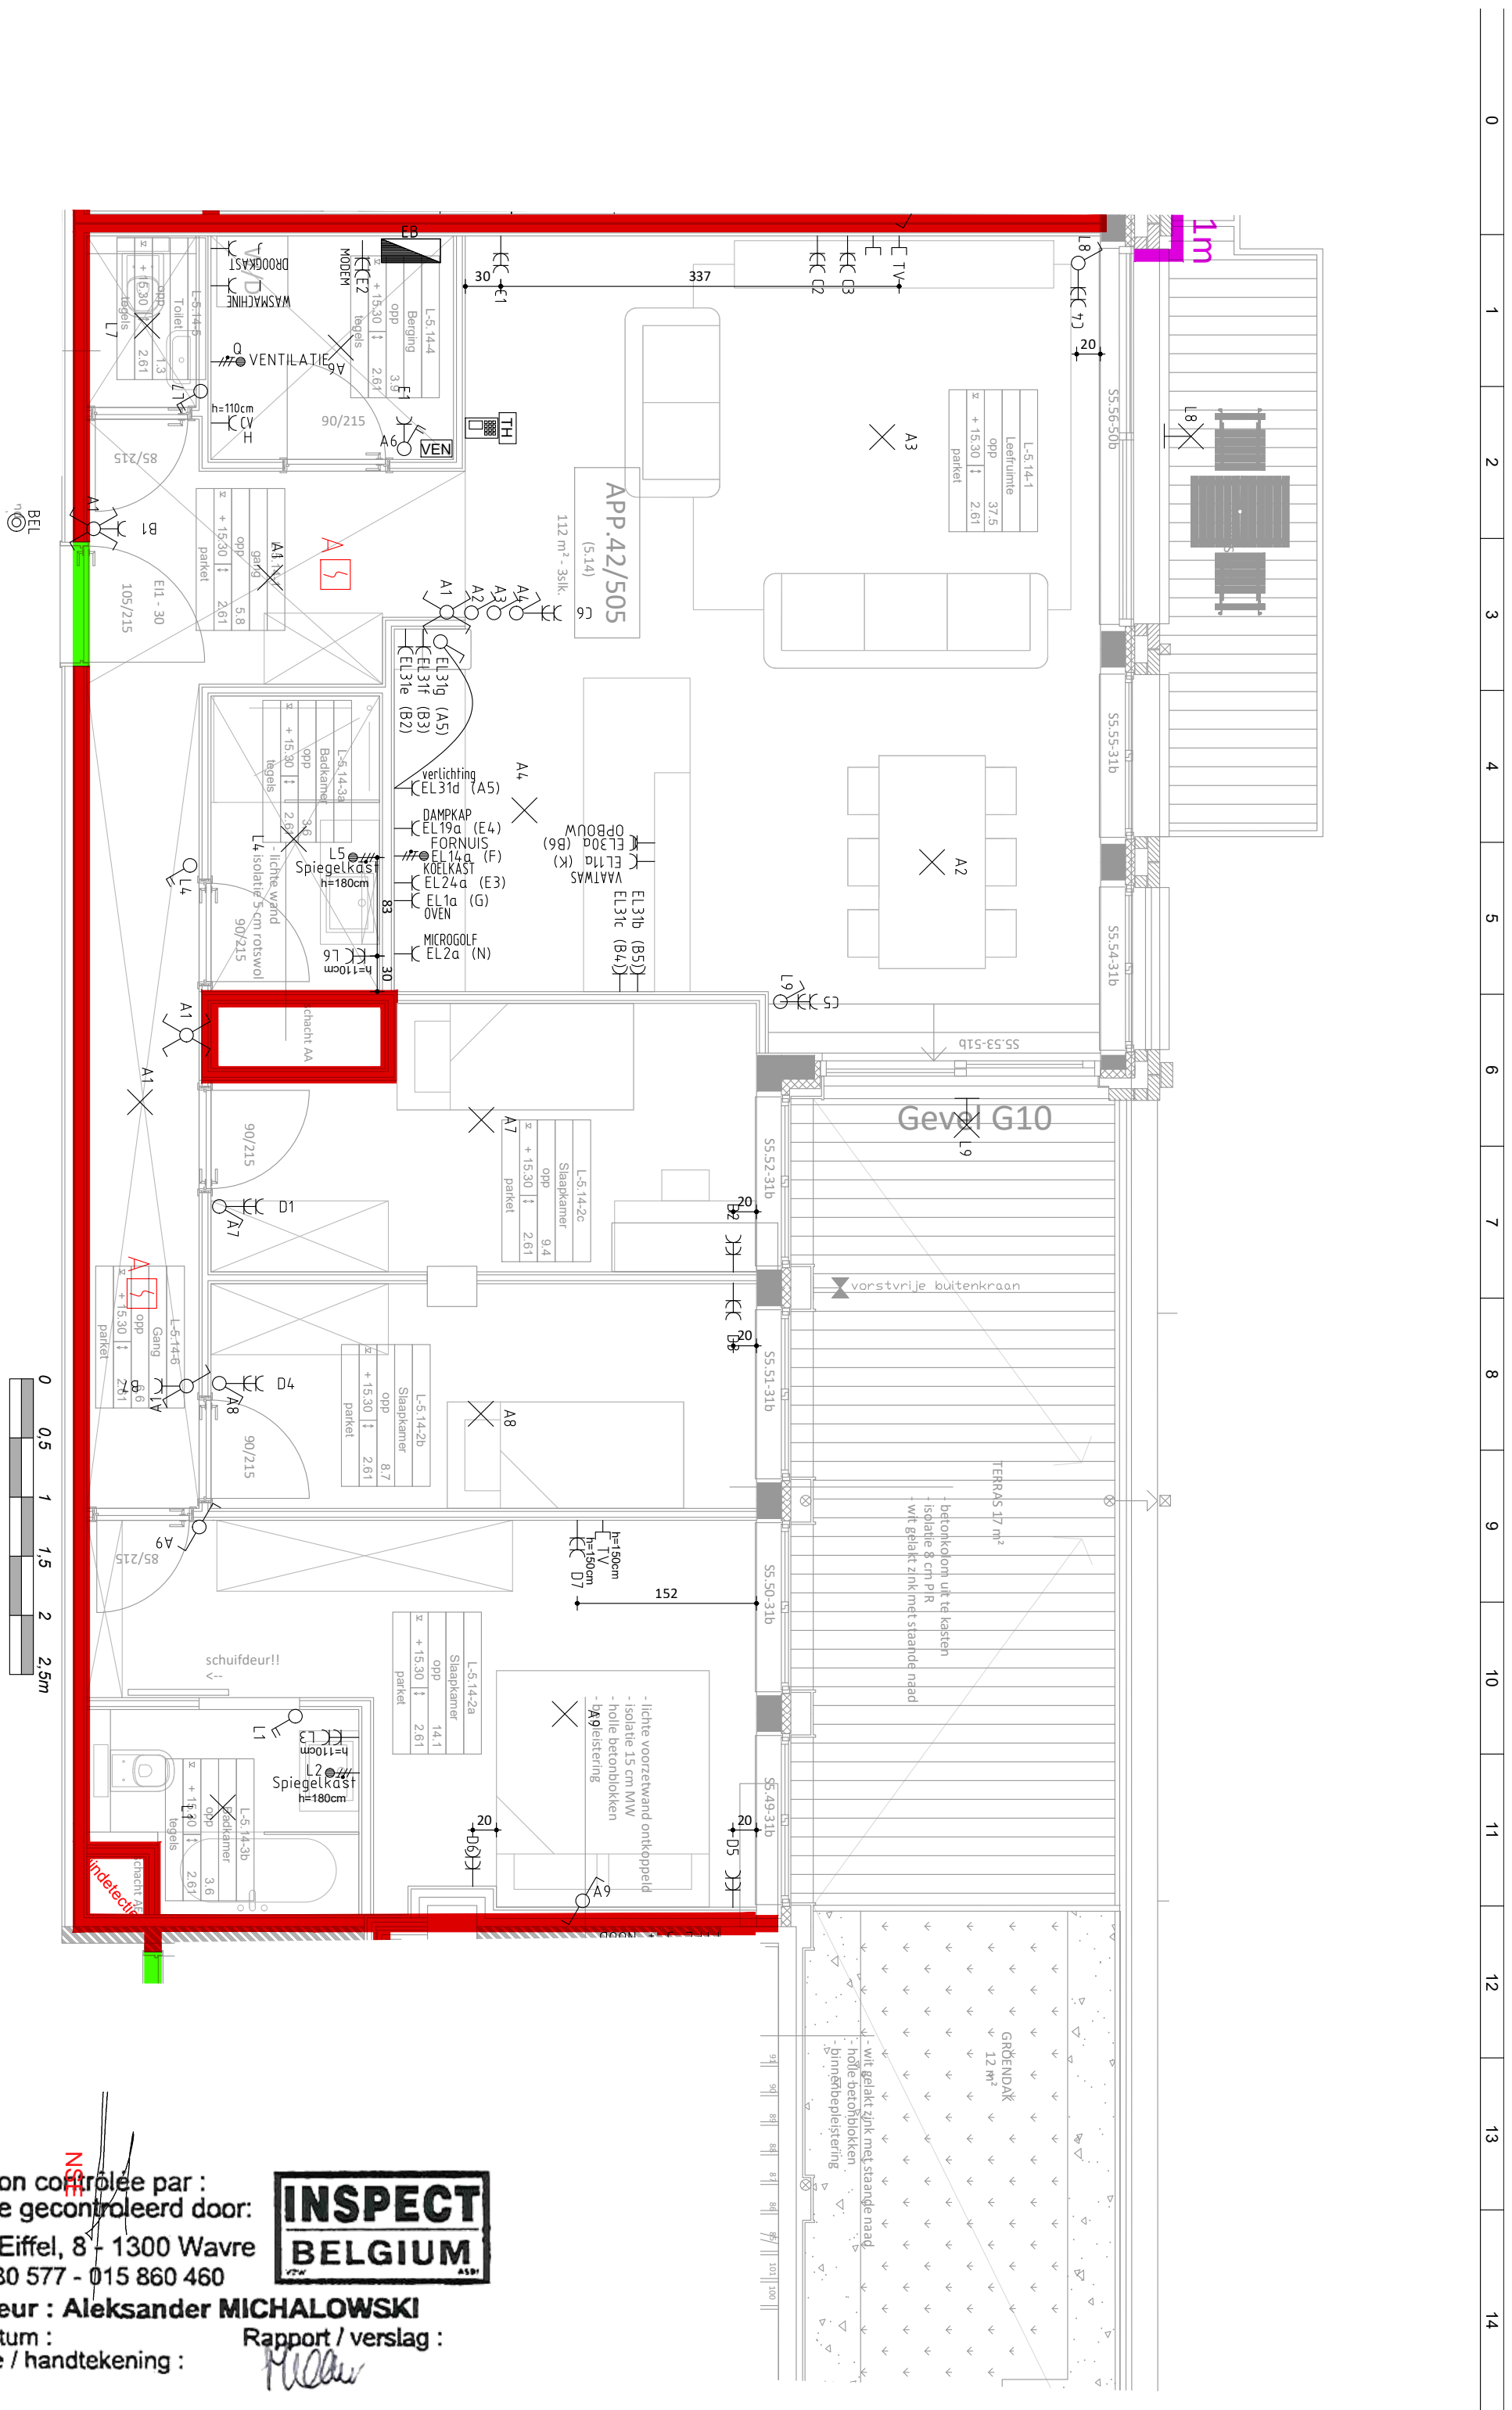

bestand : C:\Users\dw\Democo Group\AEW - AEW Projects\EH13420 Rijnpoortvest Antwerpen05. Uitvoeringsplannen\AEW\DWGR\rijnpoortvest - niv +5.dwg

Diepenbekeweg 11
3500 Hasselt
T +32 (0) 11 260 360

Tekeningnummer : 200

Plan: APP.5.14 **AS BUILT**

Adres: Appartement 5.14
Rijnpoortvest 4-20
2018 Antwerpen

Projectnr: EH13420

Aangemaakt: 12/09/2019

Gewijzigd op: 09-10-2020

Tekenaar: LEN

Index: F

TAB blad: APP.5.14

Installation contrôlée par : **INSPECT BELGIUM**

Installatie gecontroleerd door: **INSPECT BELGIUM**


Avenue Eiffel, 8 - 1300 Wavre
010 280 577 - 015 860 460

Inspecteur : **Aleksander MICHALOWSKI**

Date / datum : Rapport / verslag :

Signature / handtekening : *Michalowski*



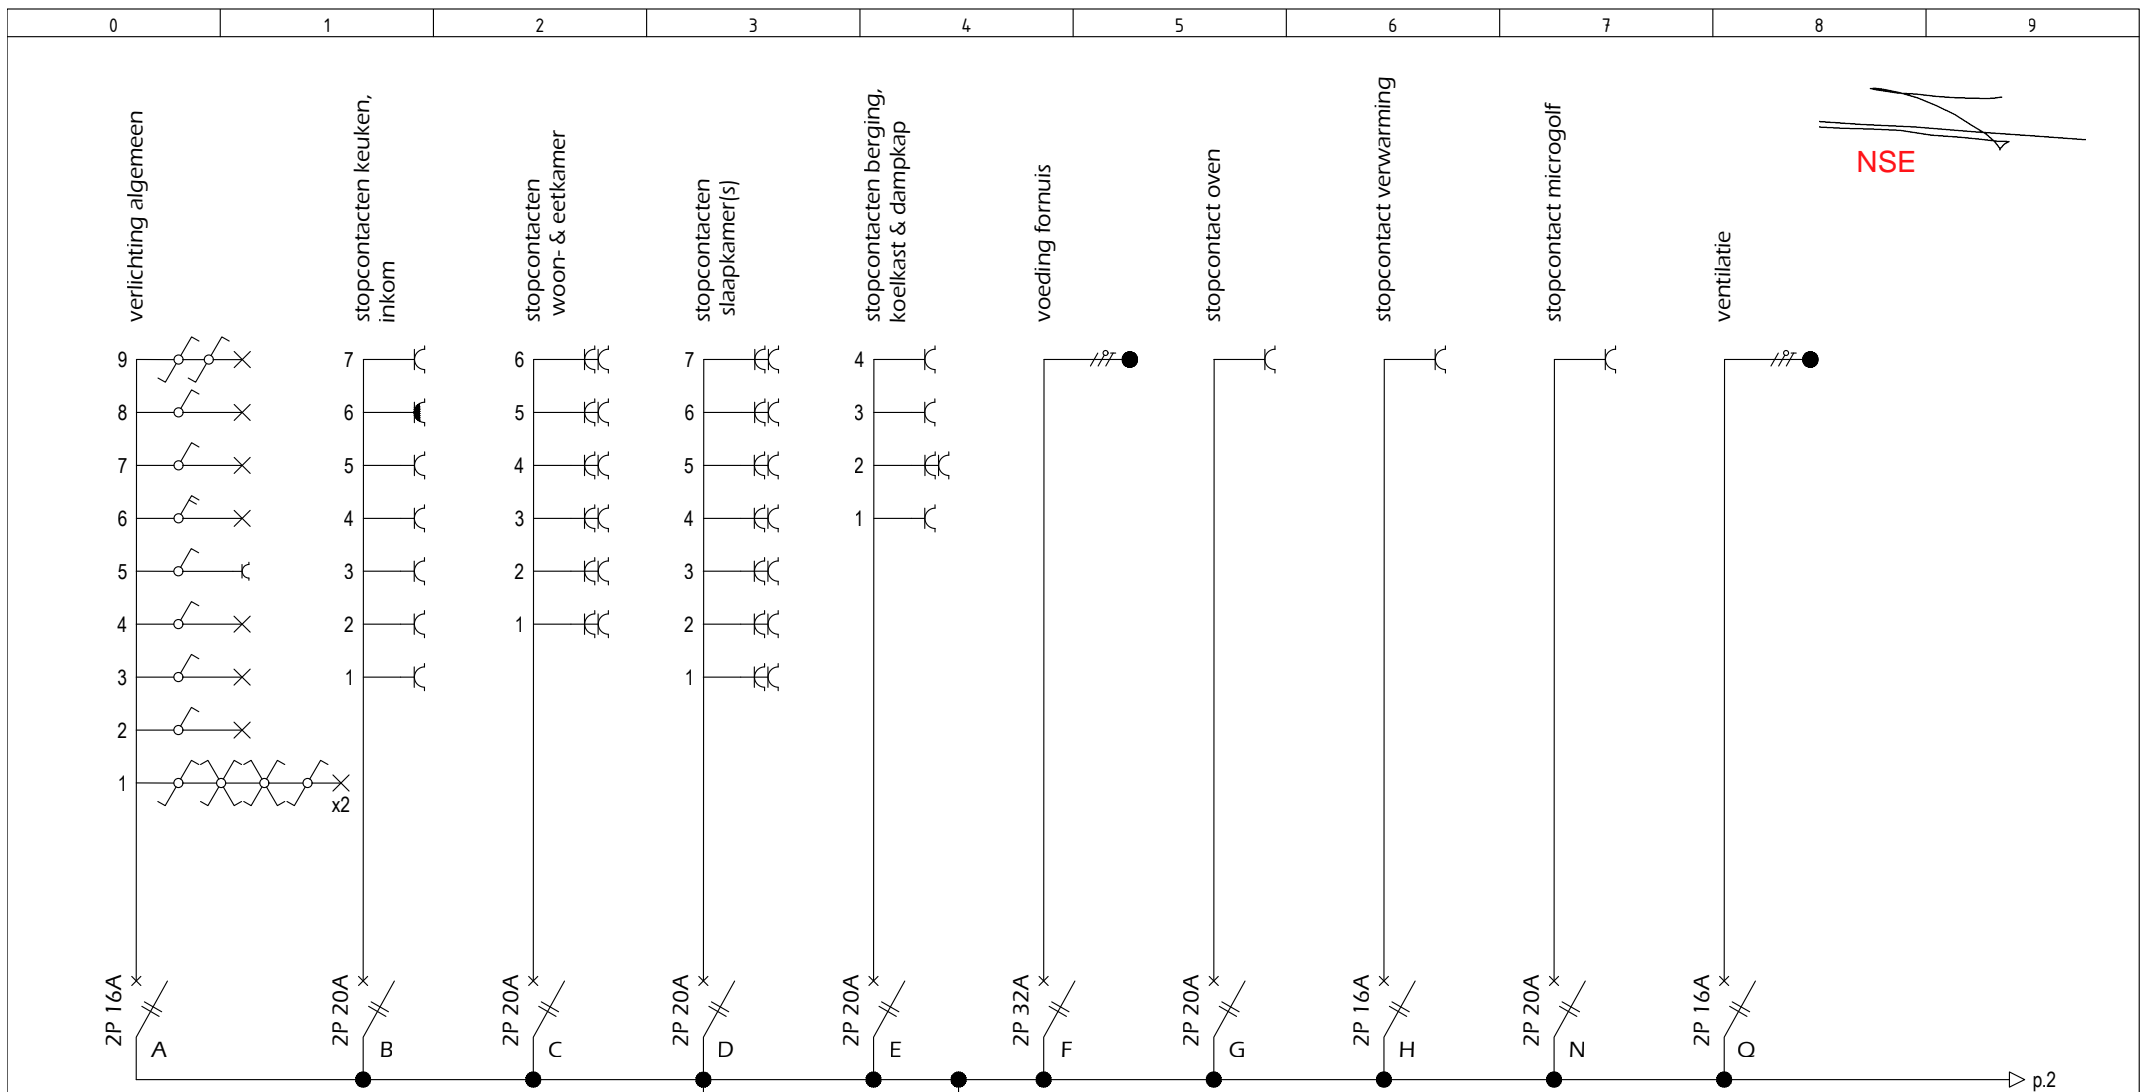


NSE

Installation contrôlée par :
 Installatie gecontroleerd door:
 Avenue Eiffel - 8 - 1300 Wavre
 010 280 57 00 / 05 300 460



Inspecteur : Aleksander MICHALOWSKI

Date / datum : Diepenbekerweg 3500 Hasselt
 Signature / handtekening : Rapportnummer: 200-1
 T +32 (0) 11 260 360 Eindhoven / nr.: EB APP. 5.14 [42/505]

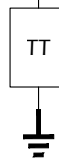


overspanningsbeveiliging

Adres: **Rijnpoortvest
 Rijnpoortvest 4-20
 2018 Antwerpen**

Projectnr:	EH13420	Tekenaar:	DWI
Aangemaakt:	09-10-2020	Index:	
Gewijzigd op:		Pagina:	1/2

AS BUILT

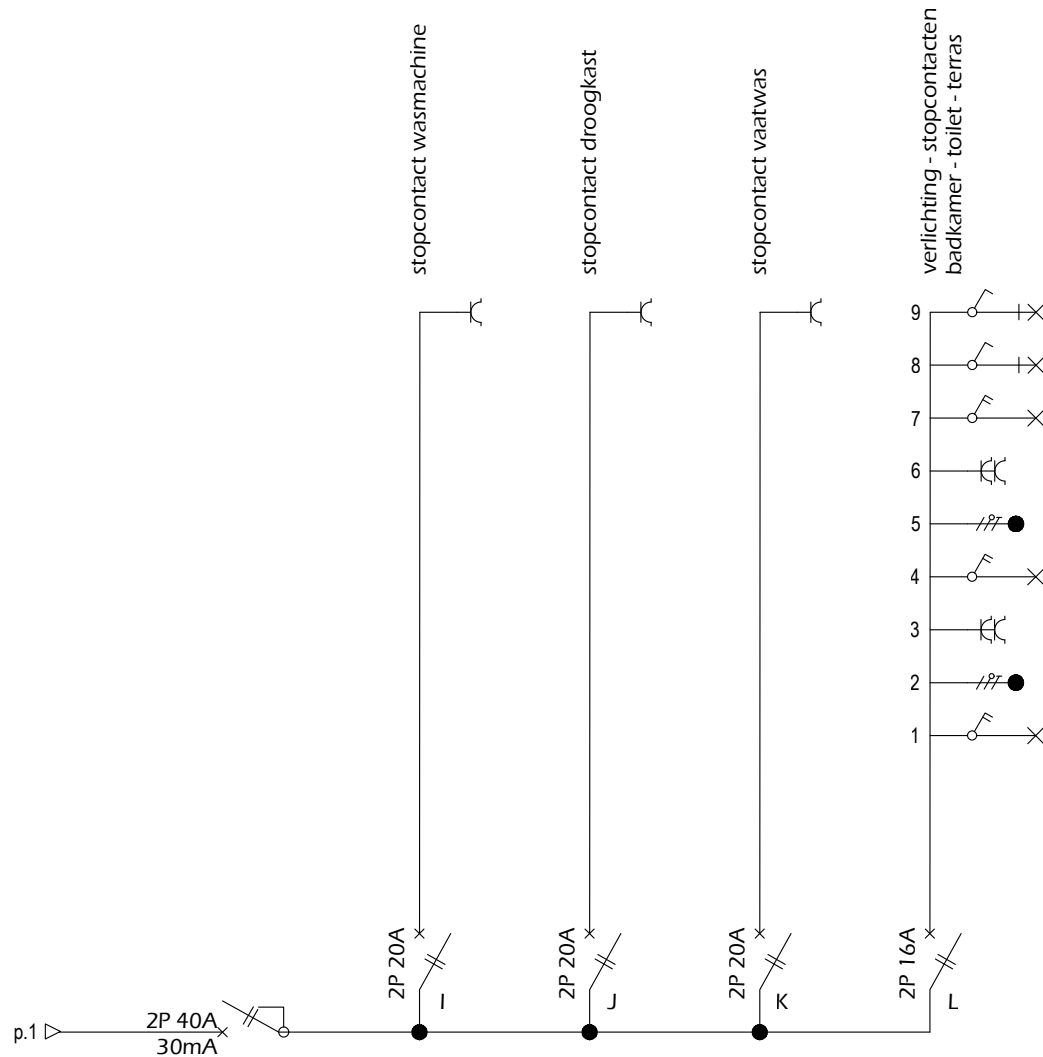

Installation contrôlée par :
 Installatie gecontroleerd door:
 Avenue Eiffel, 8 - 1300 Wavre
 010 280 577 - 015 860 460



Inspecteur : **Aleksander MICHALOWSKI**

Date / datum : Diepenbekerweg 3500 Hasselt Rapportnummer: 200-1

Signature / handtekening: *[Signature]*
 T +32 (0) 11 260 360

Bordnummer / nr.: **EB APP. 5.14 [42/505]**

AS BUILT

Adres: **Rijnpoortvest
 Rijnpoortvest 4-20
 2018 Antwerpen**

Projectnr: **EH13420**

Tekenaar: **DWI**

Aangemaakt: **09-10-2020**

Index:

Gewijzigd op:

Pagina: **2/2**