


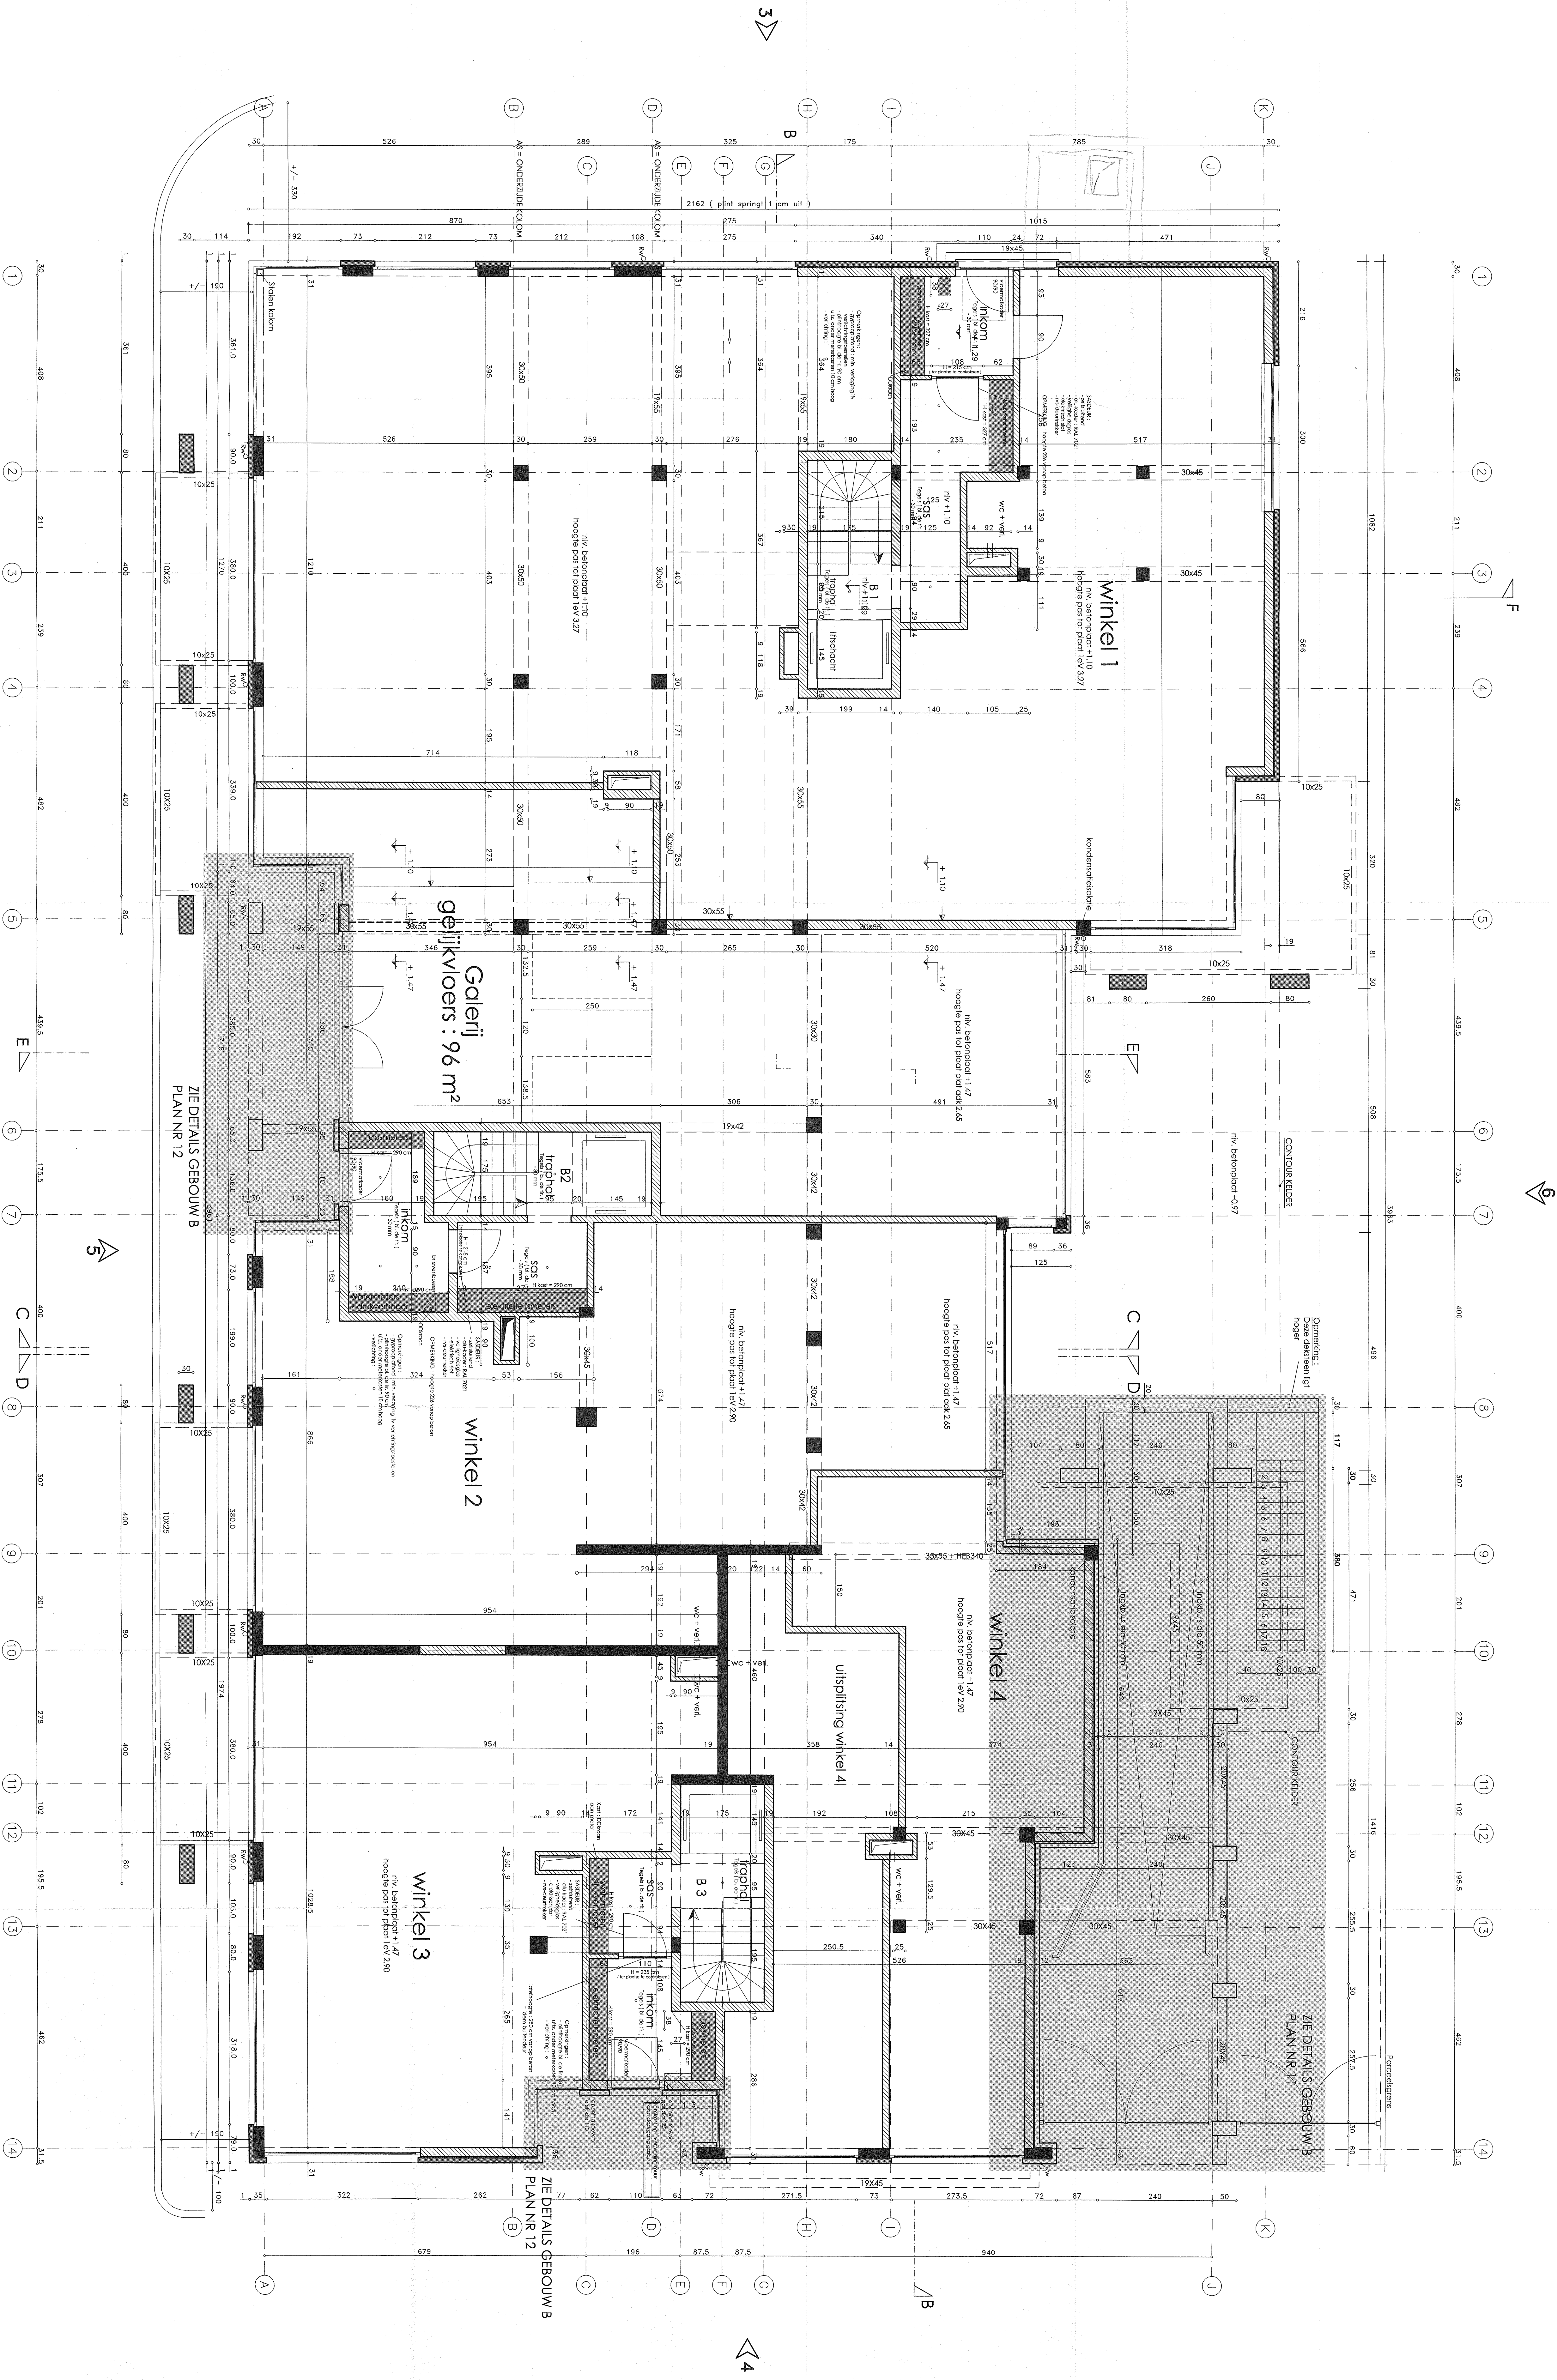

LEGENDE:

- Gevelbedekking: Crepi
- Gevelbedekking: Zink
- Grijze betonblokken
- Gewelsteen
- Snelbouwsteen
- Zichtbaar metselwerk
- Gewapend beton
- Stortbeton
- Geperforceerd beton
- Wetseis
- Dekvlak (zink)
- Verfkleur vlekken: olieverf in zink
- Alvoer regen- & nuiwater
- Toezichtput

OPMERKING:

project : **HOFKE VAN JANSSEN**
appartementen
winkels

bouwplaats : **KORTICA 2550**
drahtstraat-nieuwstraat

opdrachtgever : **HOFKE VAN JANSSEN** nv
van oostel 28
antwerpen

architect : **architectenbureau paul lepers bna**
ooststaatsstraat 140
2550 kortica
tel/fax 03/451.83.64

plan : **AS-BUILT grondplan**

blok B plan nr 2

dossier : 93-47	tekenaar : sld
datum : 8 oktober 2004	voor ontwerpsf :
schaal : 1/100	bladnr. : 2/18