
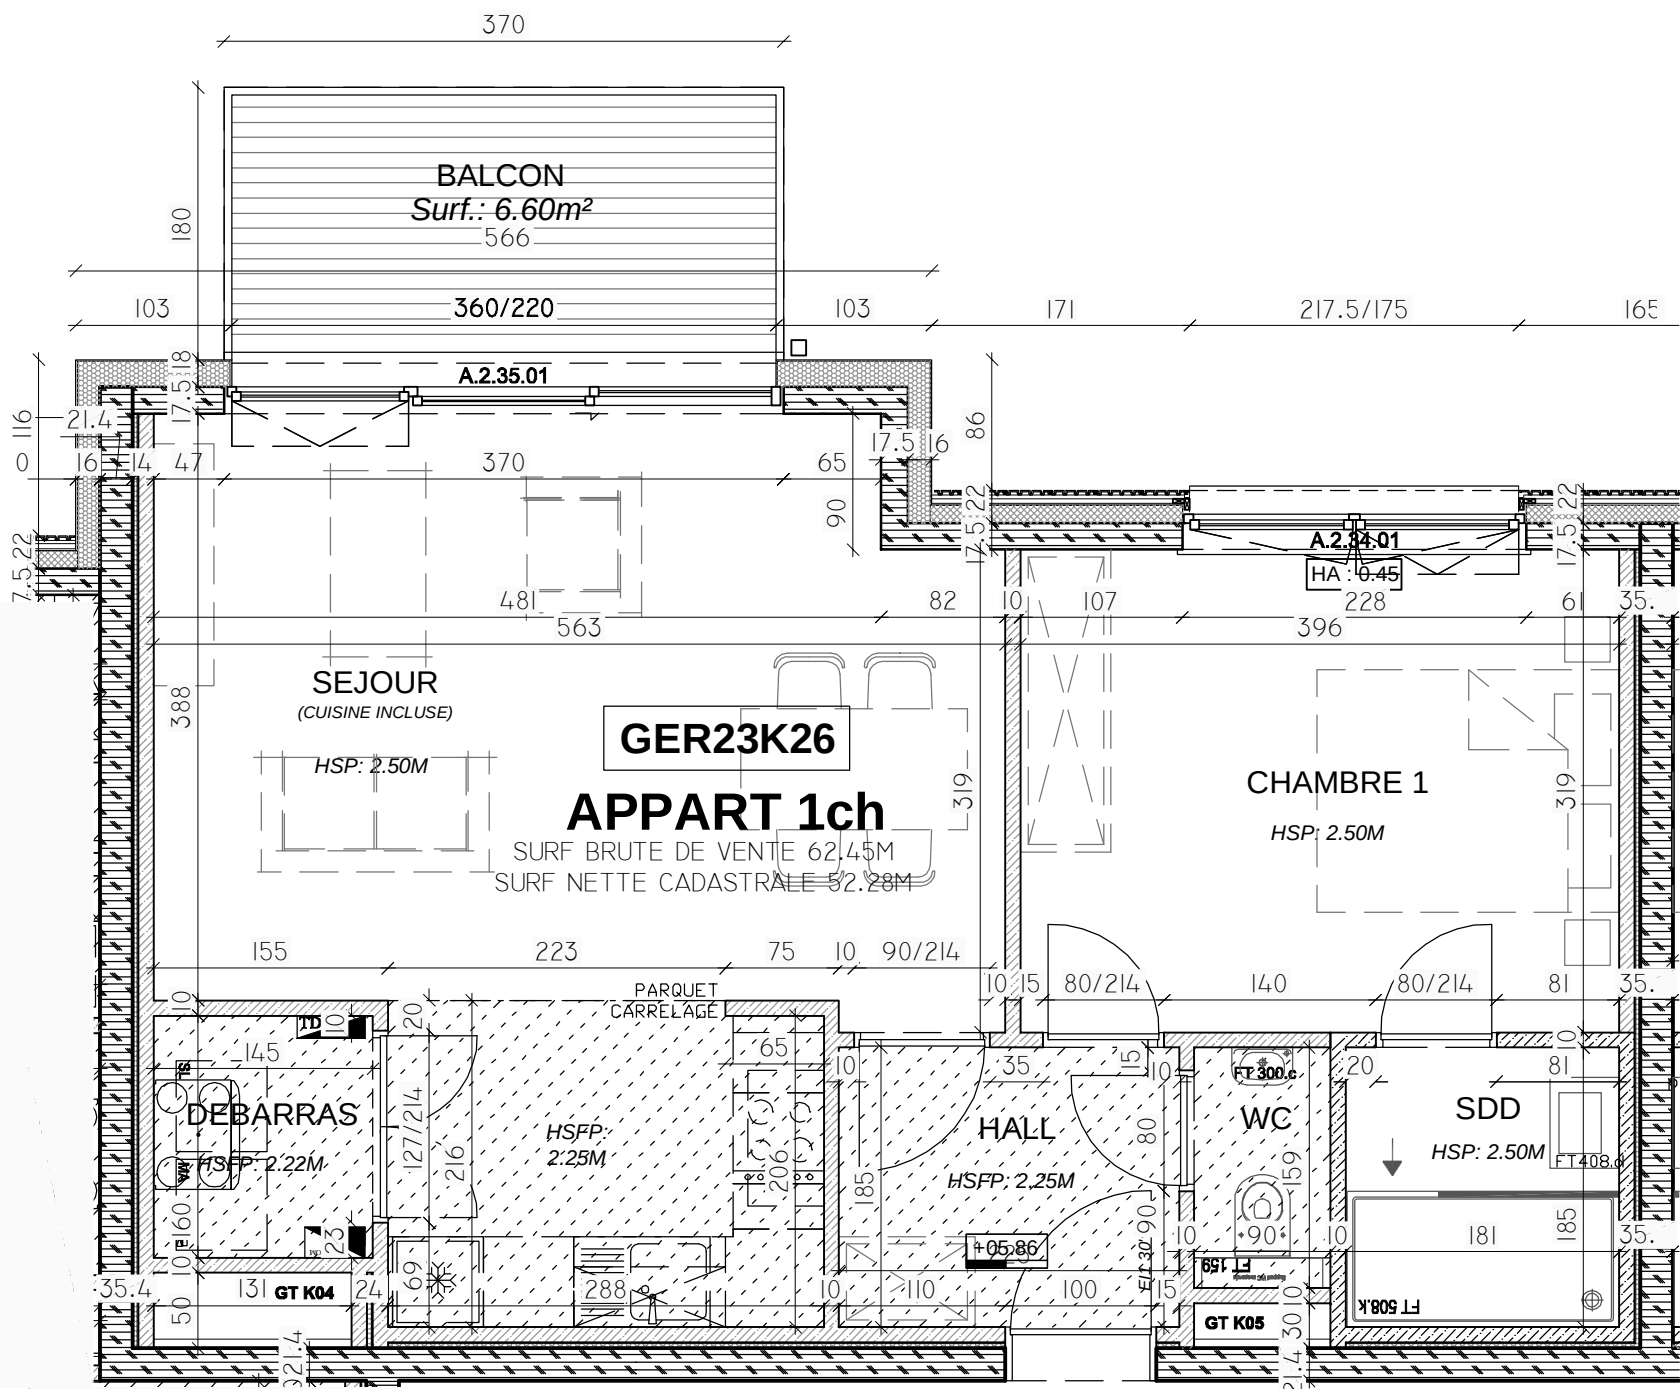


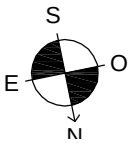

REFERENCE CADASTRALE : NAMUR, 4DIV, JAMBES 2DIV, SECTION D, PARCELLE 311F

TOUTES LES COTES SONT A VERIFIER SUR CHANTIER - La cotation des plans correspond aux dimensions entre parois brutes et ne prend pas en compte les épaisseurs des revêtements tels que enduits muraux, plafonnage, faïences, carrelages et surépaisseurs nécessaires. Cette cotation est à vérifier sur chantier et s'entend avec une tolérance de cinq pourcent (5%) en plus ou en moins. Les surfaces indiquées sur le plan sont calculées en conformité avec la note annexe à l'acte de base utilisée pour la détermination des quotités dans les parties communes. Tout aménagement de mobilier, même encastré, est renseigné aux plans à titre illustratif et indicatif. Seuls le cahier des charges commercial et/ou les éventuelles mentions particulières reprises au compromis de vente ont une valeur contractuelle. Sauf indication contraire au plan, le compteur eau chaude sanitaire (ECS) se trouve dans le local technique. Sauf indication contraire, la hauteur baie de la porte palière est de 216cm.

BON POUR ACCORD ET EXECUTION

Le client,
Nom: M. / Mme / Mlle

mentionner "lu et approuvé", date et signature

Pour THOMAS & PIRON BATIMENT sa
Nom du conseiller :



Date et signature :

N & Co
ARCHITECTURE

ATELIER D'ARCHITECTURE Fabien HENNE & CO sprl
Rue des Brasseries, 1 - 7130 BINCHE
tel : 064/ 26.33.37 fax : 064/ 28.08.62 e-mail : n.co@henne-co.com

Signature :

Unité:

Habitation K26

LEGENDE DES HACHURES

Mur existants à maintenir
Bloc béton plein
Bloc béton creux

Voile béton / Colonne
Faux-plafond
Pierre bleue
Brique de parement

Isolant
Bloc Silico-calcaire
Cloison légère MS100
Cloison légère MS100
Laiton en relief 50x50

Bloc de plâtre
Bloc de plâtre Hydro
Pavés
Haie de séparation

Terrass
Balcon

- ☐ Bon pour accord et exécution
- ☐ Modification(s) à la demande du client sous réserve des T.S
- ☐ Visite sur chantier obligatoire afin de finaliser le dossier
- ☐ Plan à adapter en fonction des modifications apportées au plan général
- ☐ Inventu : Accord salle expo + conseiller

Date	Indice	Nature des modifications	Des.
24/09/19	0	PLAN AS-BUILT	

Dossier :
DOMAINE DE GERONSART
RESIDENCE LA CLAIRIERE
Adresse : Rue du Pont de Briques, 3 boîte 24 - 5100 NAMUR
Code EPL : GER23K26
Echelle : 1/50