



vzw - AIB-VINÇOTTE Belgium - asbl

Exploitatiezetel: Jan Olieslagerslaan 35 • 1800 Vilvoorde

Tel +32(0)2 674 57 11 • fax +32(0)2 674 59 59 • info@vincotte.be • www.vincotte.com

Maatschappelijke zetel: Diamant Building • Boulevard A. Reyerslaan 80 • B-1030 Brussel

Safety, quality and environmental services

Verslag nr. : P020193919/ANT

N XXXXXX

☒ Antwerpen-Limburg

tel.: 03 221 86 11

☐ Oost & West -Vlaanderen

tel.: 09 244 77 11

☐ Brabant

tel.: 02 674 57 11

☐ Wallonië

tel.: 081 432 611

Resi code:



PROCES-VERBAAL VAN GELIJKVORMIGHEIDSONDERZOEK - EN/OF CONTROLEBEZOEK VAN EEN ELEKTRISCHE LAAGSPANNINGSINSTALLATIE

Lid nr. : Aanvrager :

Verantwoordelijke voor de werken :

Installatie :

Eigenaar of beheerder :

Naam, voornaam : BTI Hoge Mauw 460
B-2370 Arendonk
Ident. Kaart nr. :
BTW nr.: BE

Naam, voornaam : Appartement 5.01
Adres : Quellinstraat 14 bus 101
Post nr. + Stad : B-2000 Antwerpen
Tel. :

Basis van het onderzoek : ☒ Algemeen Reglement op de Elektrische Installaties (AREI) ☐ ARAB ☐

☒ Art 270 ☒ ingebruikname ☐ wijziging ☐ uitbreiding
☐ mobiel ☐ tijdelijk

☐ Art 271 ☐ periodiek ☐ controle ☐

☐ Art 276 ☐ verzwaring ☐ Art 276bis : verkoop van een wooneenheid

☒ Art 86 ☐ Art 271 bis
☐ Art 87 ☐ Art 278
☐ Art 88 ☐ Art
☐ Art ☐ Art

☒ ① Wooneenheid
☐ ② Huishoudelijke werkeenheden
☐ ③ Gemeenschappelijke delen
☐ ④ Werkeenheden

Algemene gegevens elektrische installatie :

Gegevens verdeler : EAN 5 4 1 4 4 8 8 6 0 0 1 0 0 5 0 9 2 1 ☐ EAN niet meegedeeld ☐ kWh meter niet geplaatst

kWh meter nr.: meterstand dag : nacht : ☐ kWh excl. nacht meter :
Bescherming aansluiting (A) : ☐ 20 ☐ 25 ☐ 32 ☒ 40 ☐ 50 ☐ 63 ☐ 80 ☐ 100 ☐
nr. : meterstand :

Gegevens installatie : Ontworpen voor U_N : ☒ 230V ☐ 3x230V ☐ 3N400 V ☐
Maximale nominale stroom (A) : ☐ 20 ☐ 25 ☐ 32 ☒ 40 ☐ 50 ☐ 63 ☐ 80 ☐ 100 ☐
Type aardelektrode :
Voedingsleiding hoofdbord : 2 X 10 mm² - Type : XVB ☒ aardingslus ☐ pen / baar ☐
☐

Beschrijving installatie : Algemene differentieelstroominrichting : 40 A / 300 mA Aantal borden : 1 Aantal eindstroombanen : 12
☒ zie bijlage

Metingen - testen - controles - verzegeling :

☒ Rechtstreekse aanraking ☒ Onrechtstreekse aanraking ☒ Montage ☐ Toestellen ☒ Materieel ☒ I-/doorsnede ☒ Schema's
☒ Aardingsweerstand : 25 Ω ☒ Algemeen isolatieniveau : >50 MΩ ☐ Controle foutlus ☒ Aardingscontinuïteit ☐ Test DSI
Differentieelstroominrichting : ☒ werd verzegeld ☐ was verzegeld ☐ was niet verzegeld ☐ kan niet verzegeld worden

Inbreuken - Opmerkingen (voor de betekenis van eventuele codes : zie keerzijde)

Inbreuken Nieuwe installatie	Visum DNB : Aangestelde DNB : Naam : Visum :
☒ Nihil	
Inbreuken Bestaande installatie	
☐ Nihil	
Opmerkingen	Keuken & badkamermeubel waren nog niet geplaatst.
☒ Nihil	

Besluit(en) :

☒ De nieuwe installatie ☒ voldoet ☐ voldoet niet aan het AREI.
☐ De bestaande installatie ☐ voldoet ☐ voldoet niet aan het AREI.

De installatie dient opnieuw gecontroleerd te worden :
vóór 27/02/2037 (*)

☐ door hetzelfde erkend organisme (**).

(*) Termijn onder voorbehoud van wijziging van de reglementering

Agent bezoeker :

Voor de directeur generaal : Handtekening

Naam : Slangen Geert

Agent nr. 2019

Datum : 27/02/2012


Aantal bijlagen : ☒ Situatieschema('s) : 1

☒ Eéndraadsschema('s) : 1 ☒

Voor de directeur - generaal

Joz Veldy
Directeur Antwerpen-Limburg

Dit proces-verbaal dient bewaard te worden in het dossier van de elektrische installatie en dit dossier dient elke aangebrachte wijziging te vermelden.
De Federale overheidsdienst economie dient bij ieder ongeval, rechtstreeks of onrechtstreeks te wijten aan elektriciteit waarbij personen betrokken zijn, ingelicht te worden.
(**) De werken, nodig om de inbreuken te doen verdwijnen, moeten zonder vertraging uitgevoerd worden en alle maatregelen moeten getroffen worden opdat de in overtreding zijnde installatie, indien ze in dienst blijft, geen gevaar vormt voor personen. Indien bij het nieuw controlebezoek, na max. 1 jaar, de overtredingen niet verdwenen zijn moet het erkend organisme een kopie van het proces-verbaal van het controlebezoek overmaken aan de Algemene Directie Energie die belast is met het hoog toezicht.

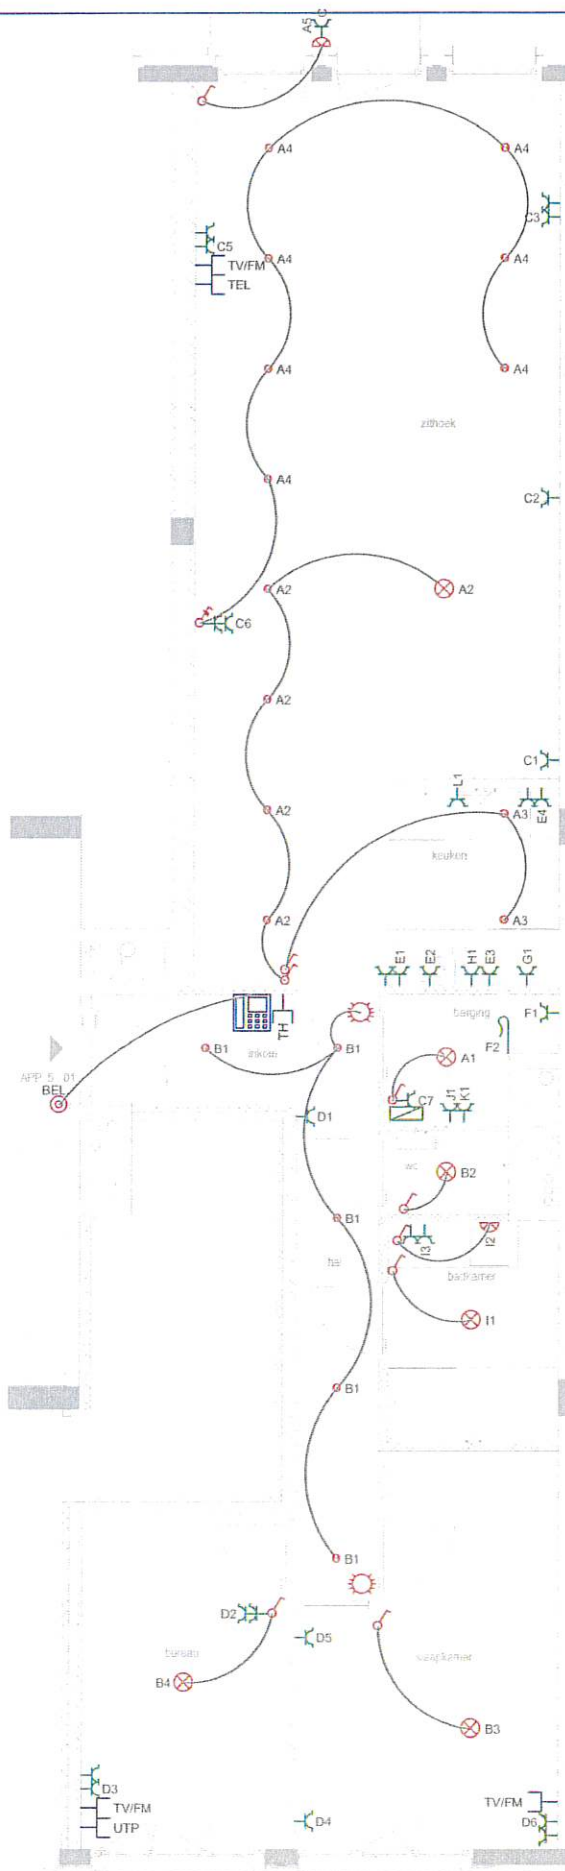


KEURING	TEKENING	WERF	INSTALLATEUR
 Gc SLANGEN Inspectie 0475/22 05 14	Formaat: A3 Werfnr: 11W004	Appartement 5.01 Implanting Elektriciteit Quellinstraat 14 bus 501	 Hoge Mauw 460 2370 Arendonk T: 014/68 91 60 F: 014/68 91 61 info@btinstallaties.be
	Schaal: 1/50 Bladnr.: 2		
	Revisie: AsBuilt Datum: 28/02/2012		

01 02 03 04 05 06 07 08 09 10 11 12 13 14 15 16 17 18 19 20 21 22 23 24 25

BORD LAYOUT

A
B
C
D
E
F
G
H

2P 40A 2P 40A
300mA 30mA
I
J
K
L

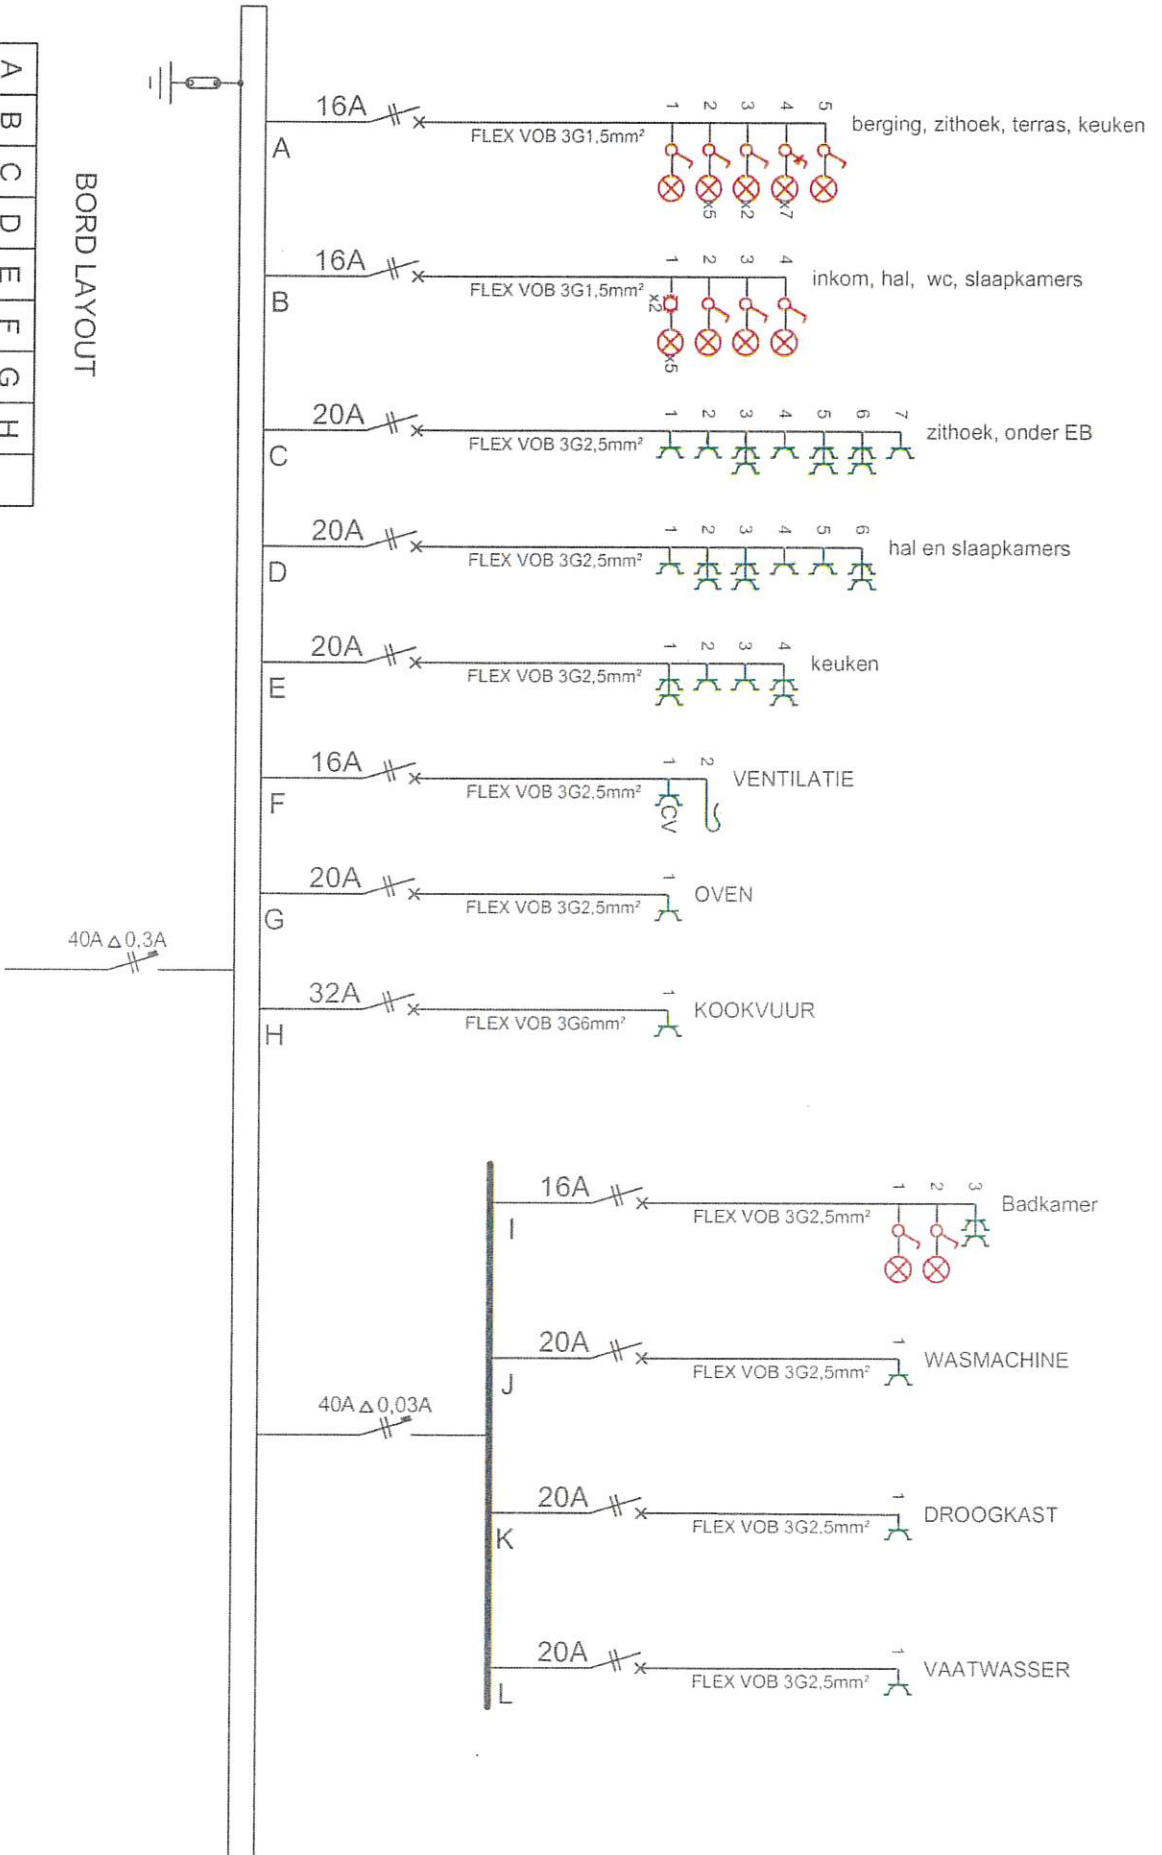

KEURING

TEKENING

WERF

INSTALLATEUR

GEJIT SEANGLIN
Inspecteur
0475/22 05 14

Formaat: A4 Werf: 11W004

Schaal: to fit Bladnr.: 1

Revisie: AB Datum: 28/02/2012

Appartement 5.01

Elektrisch Bord

Quellinsstraat 14 bus 501



BTI

HOOGSTADSE
INSTALLATIES

Hoge Maat 460

2370 Avenstok

T: 01468 91 60

F: 01468 91 61

info@btinstallaties.be

