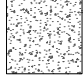
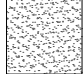


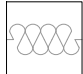
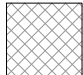
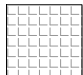

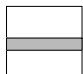
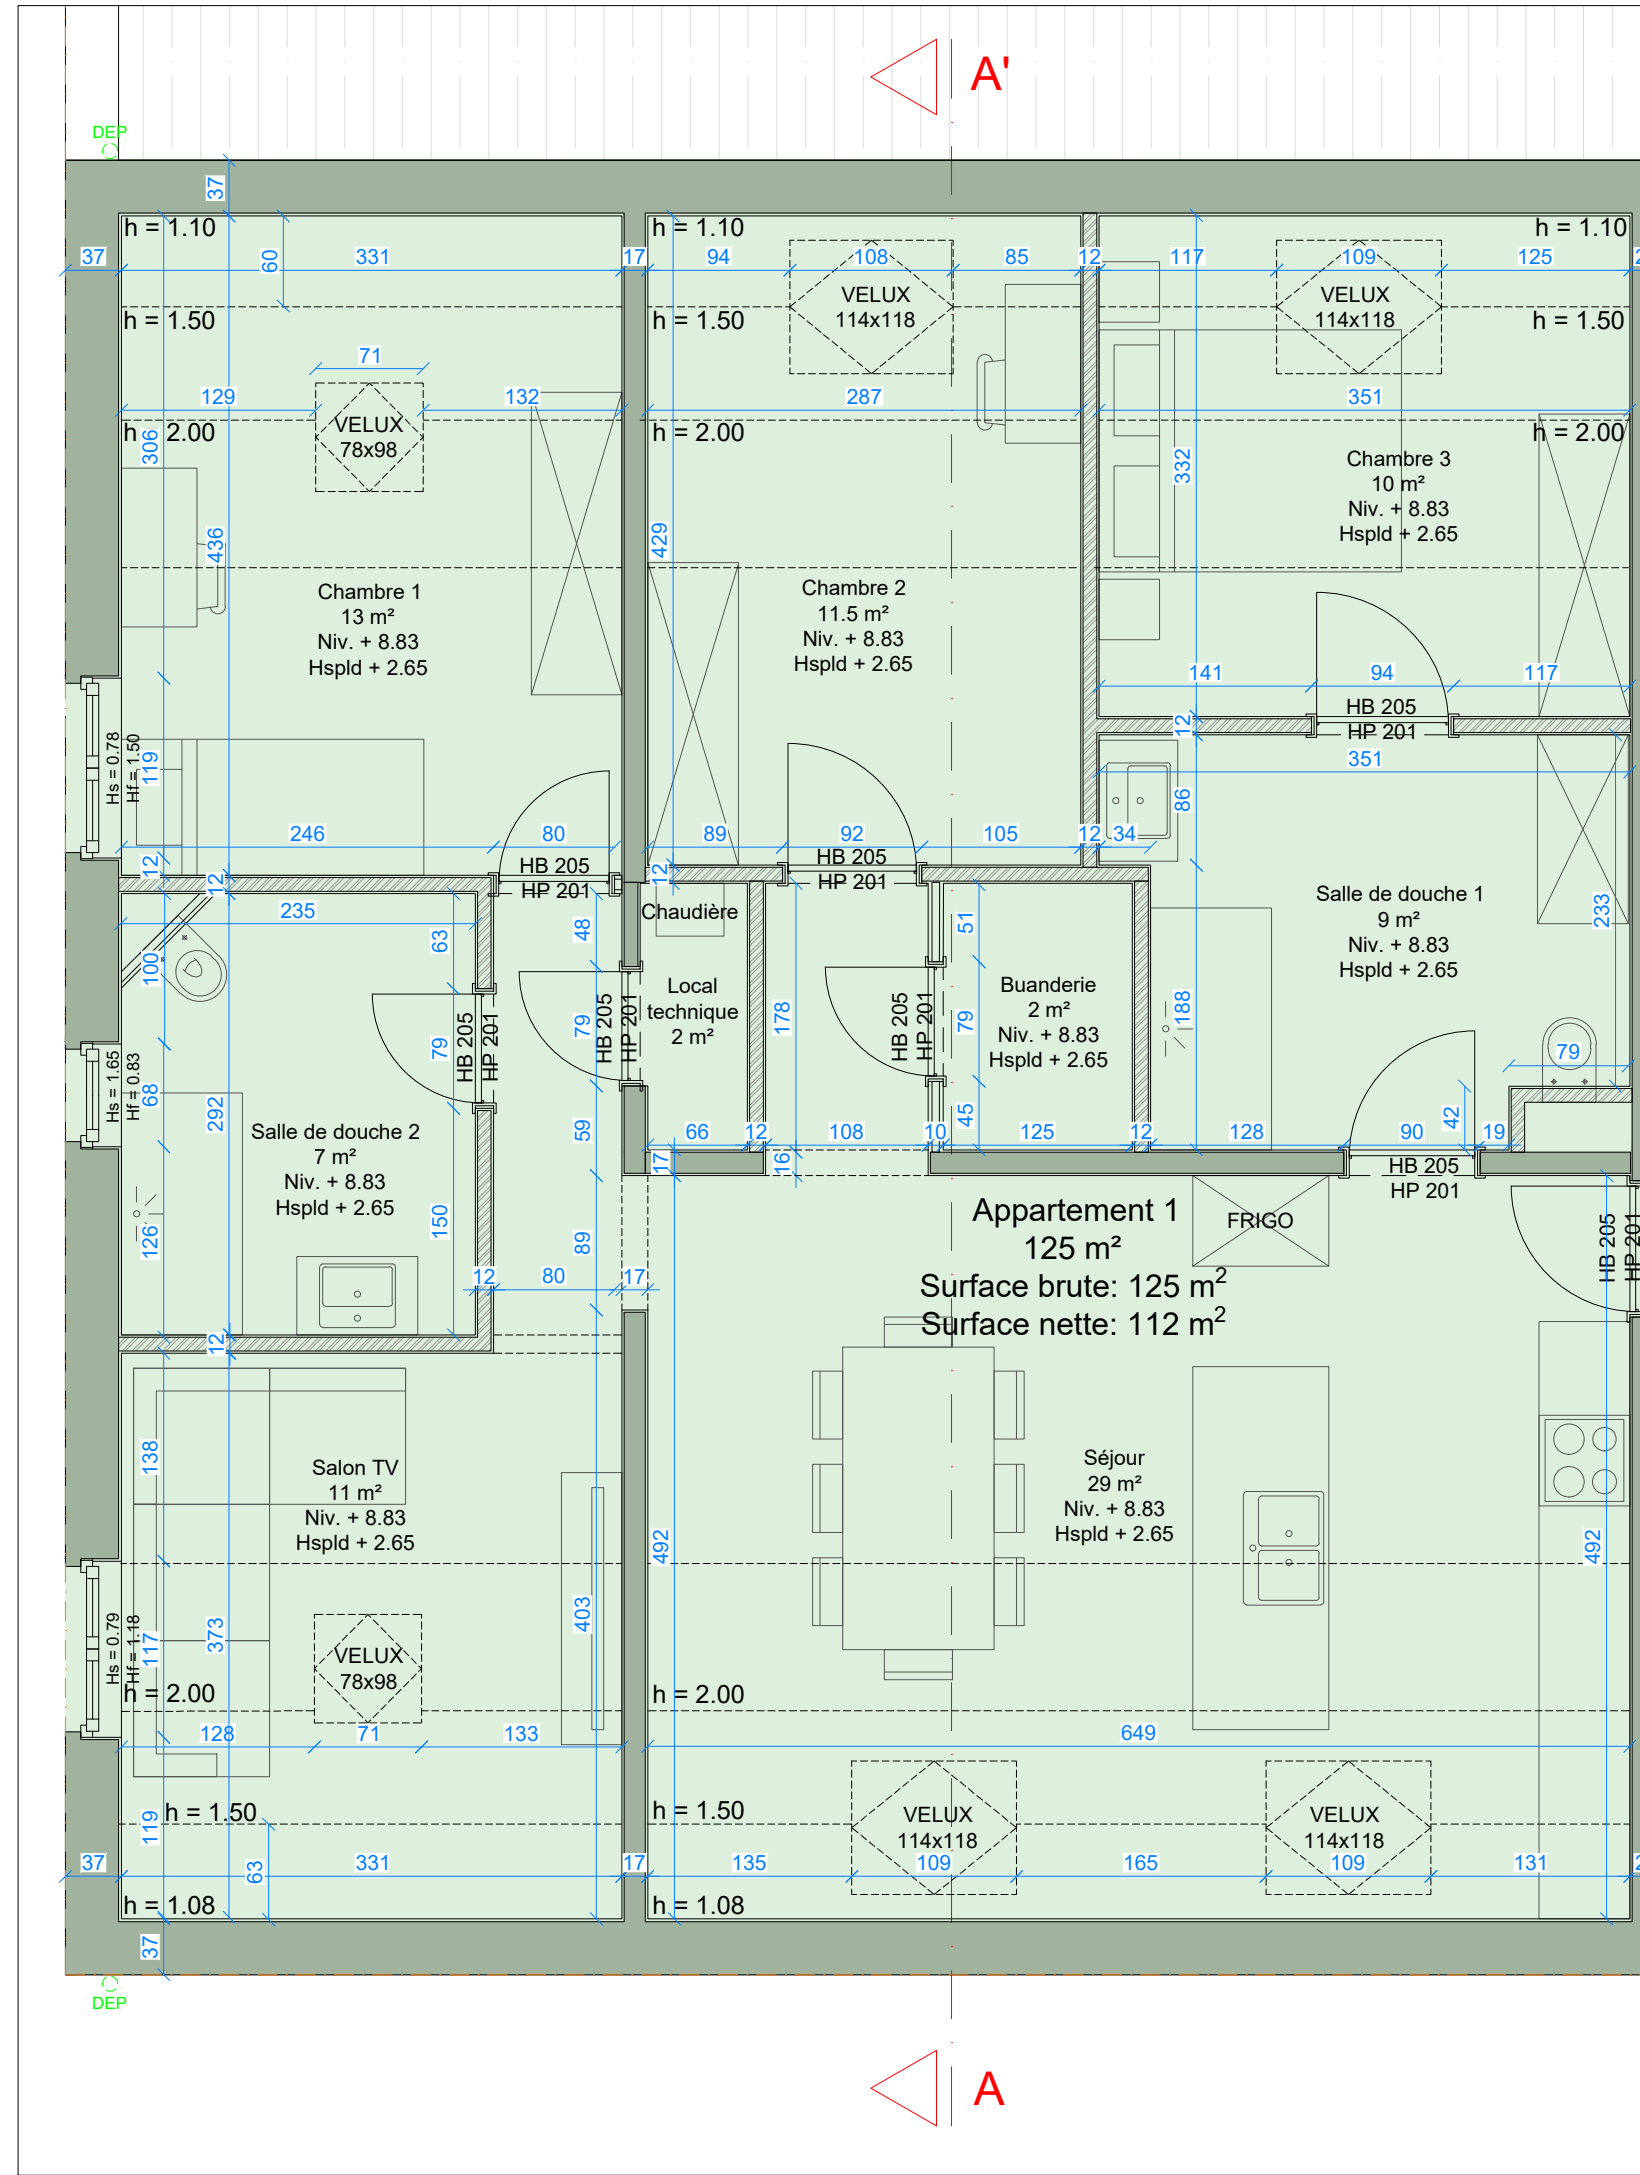


LEGENDE :

Hs = Hauteur de seuil
 Hf = Hauteur de fenêtre
 HP = Hauteur de porte
 HB = Hauteur de baie
 Hspld = Hauteur sous plafond
 Hsfxpld = Hauteur sous faux-plafond
 Hsp = Hauteur sous poutre

-  Béton
-  Chape
-  Construction existante
-  Nouvelle maçonnerie
-  Structure bois + isolant souple
-  Isolation rigide
-  Parement
-  Cloisons
-  Contre-cloisons



As-built	Situation existante	Plan de l'appartement 1 sous toiture	
Plan d'aménagement des appartements Rue de Dave 190, 5100 Jambes		Architecte : TWI Projects SRL Rue du Relais 107, 1050 Ixelles +32 (0) 497 14 30 97 / info@twi.archi	Indice : 0
N° dossier : 2022.04 - 02	Date : 21/06/2023	Echelle : 1/50e	02
Format : A3	Maitre d'ouvrage : Sabri Ramadani Rue de Dave 190, 5100 Jambes 04 72 68 09 96 / benet.ramadani@gmail.com	03	Modifications :
Toutes les cotes sont données à titre indicatif et doivent être vérifiées sur chantier par l'entrepreneur. L'ensemble des documents sont la propriété de l'architecte et ne peuvent être modifiés sans son accord.			