



Beter gekeurd
Bien vérifié

PROCES-VERBAAL VAN HET ONDERZOEK VAN EEN ELEKTRISCHE LAAGSPANNINGSINSTALLATIE

DE INSTALLATIE IS CONFORM

Het onderzoek gebeurt volgens werkinstructie 10le006 of 10le008 op basis van de hieronder vermelde voorschriften.

Uw controle werd uitgevoerd door BTV VZW, kantoor BTV Limburg, KOERSELSESTEENWEG 226, 3582 KOERSEL
T: 011 42 18 34, E: btv.limburg@btvcontrol.be

Verslagnummer: 0039-190215-08 Datum van het onderzoek : 15/02/19
Extra controle datums:

ALGEMENE GEGEVENS:


ADRES INSTALLATIE : Cordeel
SPILSTRAAT 4/111
3680 NEEROETEREN

EIGENAAR : Cordeel
Adres : SPILSTRAAT 4/111
3680 NEEROETEREN

OPDRACHTGEVER : A I ELECTRO TECHNICS
Adres : AMBACHTSSTRAAT 2
3980 TESSENDERLO

INSTALLATEUR : A I ELECTRO TECHNICS
Adres : AMBACHTSSTRAAT 2
3980 TESSENDERLO

Visualisatie van de installatie

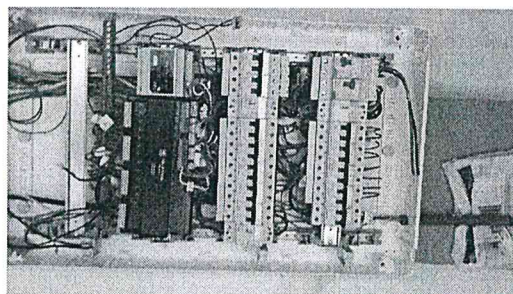

BTW of IK :

EAN : 541449200005864406 **Teller nr.** **Index :**

ALGEMENE BESCHRIJVING EN KENMERKEN:

Aard installatie :	Nieuwe Installatie /	Type der Lokalen :	Appartement
Begin werken fundering:	Na 01/10/81	Elektrische installatie :	Na 01/10/81
Aansluiting spanning :	Mono 230V	AREI art. :	86
Voedingskabel hoofdbord :	4 x 10 mm ²	Bescherming van de aansluiting :	max 40 A
Type van de aardelektrode:	Lus	Alg. schakelaar: type :	2p 40A/300mA
Aantal borden :	1	Aantal eindstroombanen :	12
Uitwendige invloedsfactoren :		Schema :	TT

ONDERZOEK:

Controlebezoek volgens : AREI art. 270,

VMA - 45

MA-LS-02/2015



1 / 3



Beter gekeurd
Bien vérifié

PROCES-VERBAAL VAN HET ONDERZOEK VAN EEN ELEKTRISCHE LAAGSPANNINGSINSTALLATIE

Aard van het onderzoek : Gelijkvormigheidsonderzoek

METINGEN:

RA: 4,2 Ohm RI tot 4 MOhm

BESCHRIJVING:

Zie eendraadsschema en situatieschema in bijlage.

VASTGESTELDE INBREUKEN

Geen

NOTA'S

Geen

BESLUIT

De installatie is conform.
De ingangsklemmen van de algemene ADS werden verzegeld.
De ééndraads - en situatieschema's werden voor gezien getekend.
De installatie dient opnieuw gecontroleerd uiterlijk op 15/02/2044 (art. 271 AREI) alsook voor de ingebruikname van elke belangrijke wijziging of beduidende uitbreiding, uitgevoerd voor deze datum.

De agent-onderzoeker,
0039 DANNY WILLEMS

voor De Directeur,

UITGEVOERDE CONTROLES

Tijdens het controleonderzoek van huishoudelijke installaties (art. 271)

- a) de controle van de uitvoering van de elektrische installatie overeenkomstig de schema's;
 - b) de controle van de staat (vasthechtingen, beschadiging,...) van het vast geïnstalleerd elektrisch materieel in het bijzonder wat betreft de schakelaars, de stopcontactdozen, de aansluitingen in de verdeelborden,...;
 - c) de controle van de beschermingsmaatregelen tegen elektrische schokken bij rechtstreekse en onrechtstreekse aanraking;
 - d) de controle van de werking van de differentieelstroominrichtingen via de eigen testinrichting;
 - e) de controle van de foutlussen en de juiste aansluiting van de differentieelstroominrichtingen via de opwekking van een foutstroom van minimum 2,5 maal de gevoeligheid van het apparaat;
 - f) de controle van de continuïteit van de equipotentiële verbindingen (hoofd- en bijkomende) en van de beschermingsgeleiders van de stopcontactdozen en van de vaste, vast opgestelde of verplaatsbare toestellen met vaste standplaats van de klasse 1
 - g) de visuele controle van vast of vast opgesteld materieel dat gevaar kan opleveren voor personen en goederen;
 - h) de visuele controle van verplaatsbaar materieel dat gevaar kan opleveren voor personen en goederen.
- Behoudens inbreuken, wordt de overeenstemming bevestigd tussen de geïnstalleerde beschermingsinrichtingen tegen overstroom en de doorsneden van de respectievelijke stroombanen die ze beschermen.

PLICHTEN VAN DE EIGENAARS, BEHEERDERS, HUURDERS

- a) de verplichting het proces-verbaal van het controlebezoek te bewaren in het dossier van de elektrische installatie samen met de ééndraadschema's en de situatieplannen;
- b) de verplichting in het dossier elke wijziging aangebracht aan de elektrische installatie te vermelden;
- c) de verplichting de Federale Overheidsdienst die Energie onder zijn bevoegdheid heeft onmiddellijk in te lichten over elk ongeluk aan personen overkomen en rechtstreeks of onrechtstreeks te wijten aan de aanwezigheid van elektriciteit;
- d) de verplichting, wanneer er overtredingen zijn vastgesteld tijdens het controlebezoek, een nieuw controlebezoek te doen verrichten door hetzelfde erkend organisme om na te gaan of na afloop van de termijn van één jaar de overtredingen verdwenen zijn. Indien tijdens dat tweede onderzoek wordt vastgesteld dat er nog overtredingen overblijven, moet het erkend organisme een kopie van het proces-verbaal van het controlebezoek sturen naar de Algemene Directie Energie die belast is met het hoog toezicht op de huishoudelijke elektrische installaties.

Betekenis van de nota's: betreffen gebreken die geen invloed hebben op de besluitvorming, vaststellingen die buiten het kader van onderzoek vallen maar een gevaar inhouden voor de veiligheid, of organisatorische gegevens.



Beter gekeurd
Bien vérifié

PROCES-VERBAAL VAN HET ONDERZOEK VAN EEN ELEKTRISCHE LAAGSPANNINGSINSTALLATIE

WELKE STAPPEN NEMEN ALS INSTALLATIE CONFORM IS

STAP 1

Lees dit proces-verbaal zorgvuldig en besteed aandacht aan de eventuele nota's.

STAP 2

Bij belangrijke uitbreidingen van de installatie, laat opnieuw controleren.

STAP 3

Een herkeuring van de installatie is verplicht voor 15/02/2044.

STAP 4

BTV Limburg staat tot uw dienst voor de noodzakelijke keuringen.



Electro Technics

A.I. Electro Technics
Ambachtsstraat 2
3980 Tessenderlo




cordeel

n.v. cordeel
algemene bouwondernehmung
Zetel Hoeselt
industrielaan 18 B-3730 Hoeselt

Projectnaam: OETERPARK
Projectnr : W17.10


Installatieplaats: Spilstraat 13, 3680 Maaseik
Voeding: 1F+N 230V
Type net: TT
Icc: 3kA
Nom.stroom: 40A
Bouwjaar: 2018

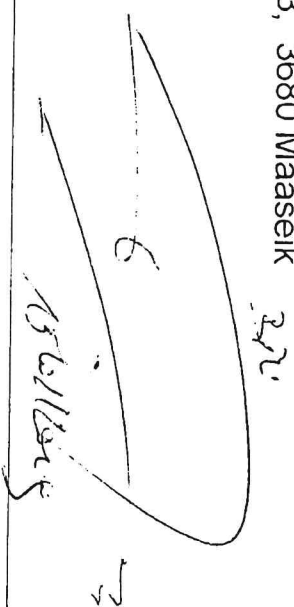

EAN nr. 541449200005864406
Huisnummer 4
busnummer 111

Aanmaakdatum: 15/02/2018
Projectleider: SW
Aantal pagina's: 4

Laaste wijziging:
Laaste wijziging door: AS-BUILT

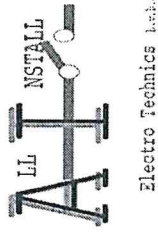

A.I. Electro Technics
Ambachtsstraat 2
3980 Tessenderlo




n.v. cordeel
algemene bouwonderneming
Zetel Hoeselt
industrielaan 18 B-3730 Hoeselt


Projectnaam: OETERPARK
Projectnr : W17.10


Installatieplaats: Spilstraat 13, 3680 Maaseik
Voeding: 1F+N 230V
Type net: TT
Icc: 3kA
Nom.stroom: 40A
Bouwjaar: 2018


EAN nr. 541449200005864406
Huisnummer 4
busnummer 111

Aanmaakdatum: 15/02/2018
Projectleider: SW
Aantal pagina's: 4
Laaste wijziging: AS-BUILT
Laaste wijziging door:

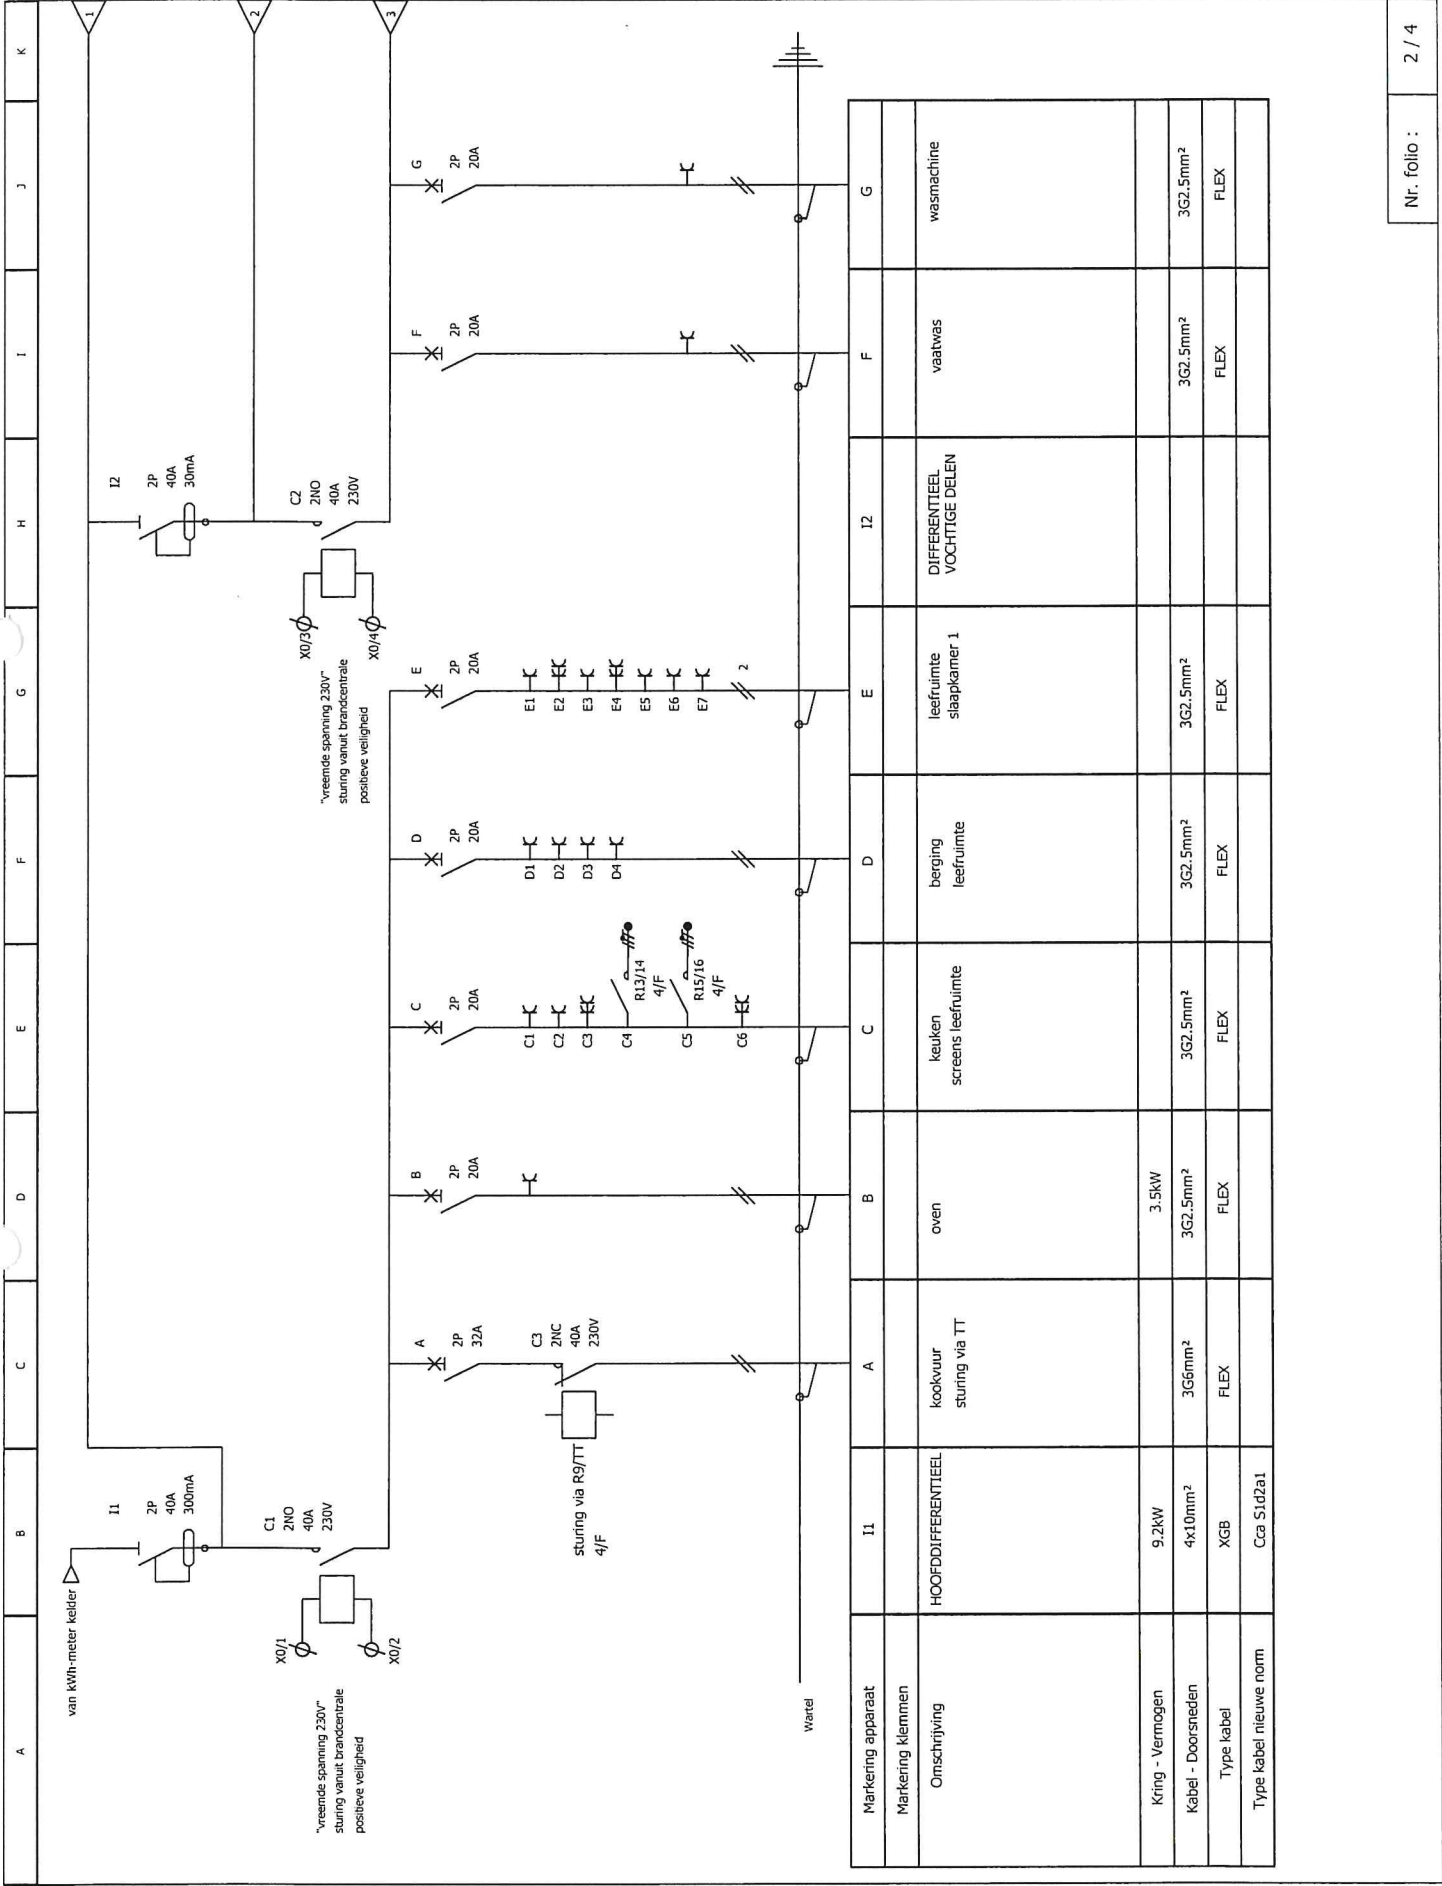

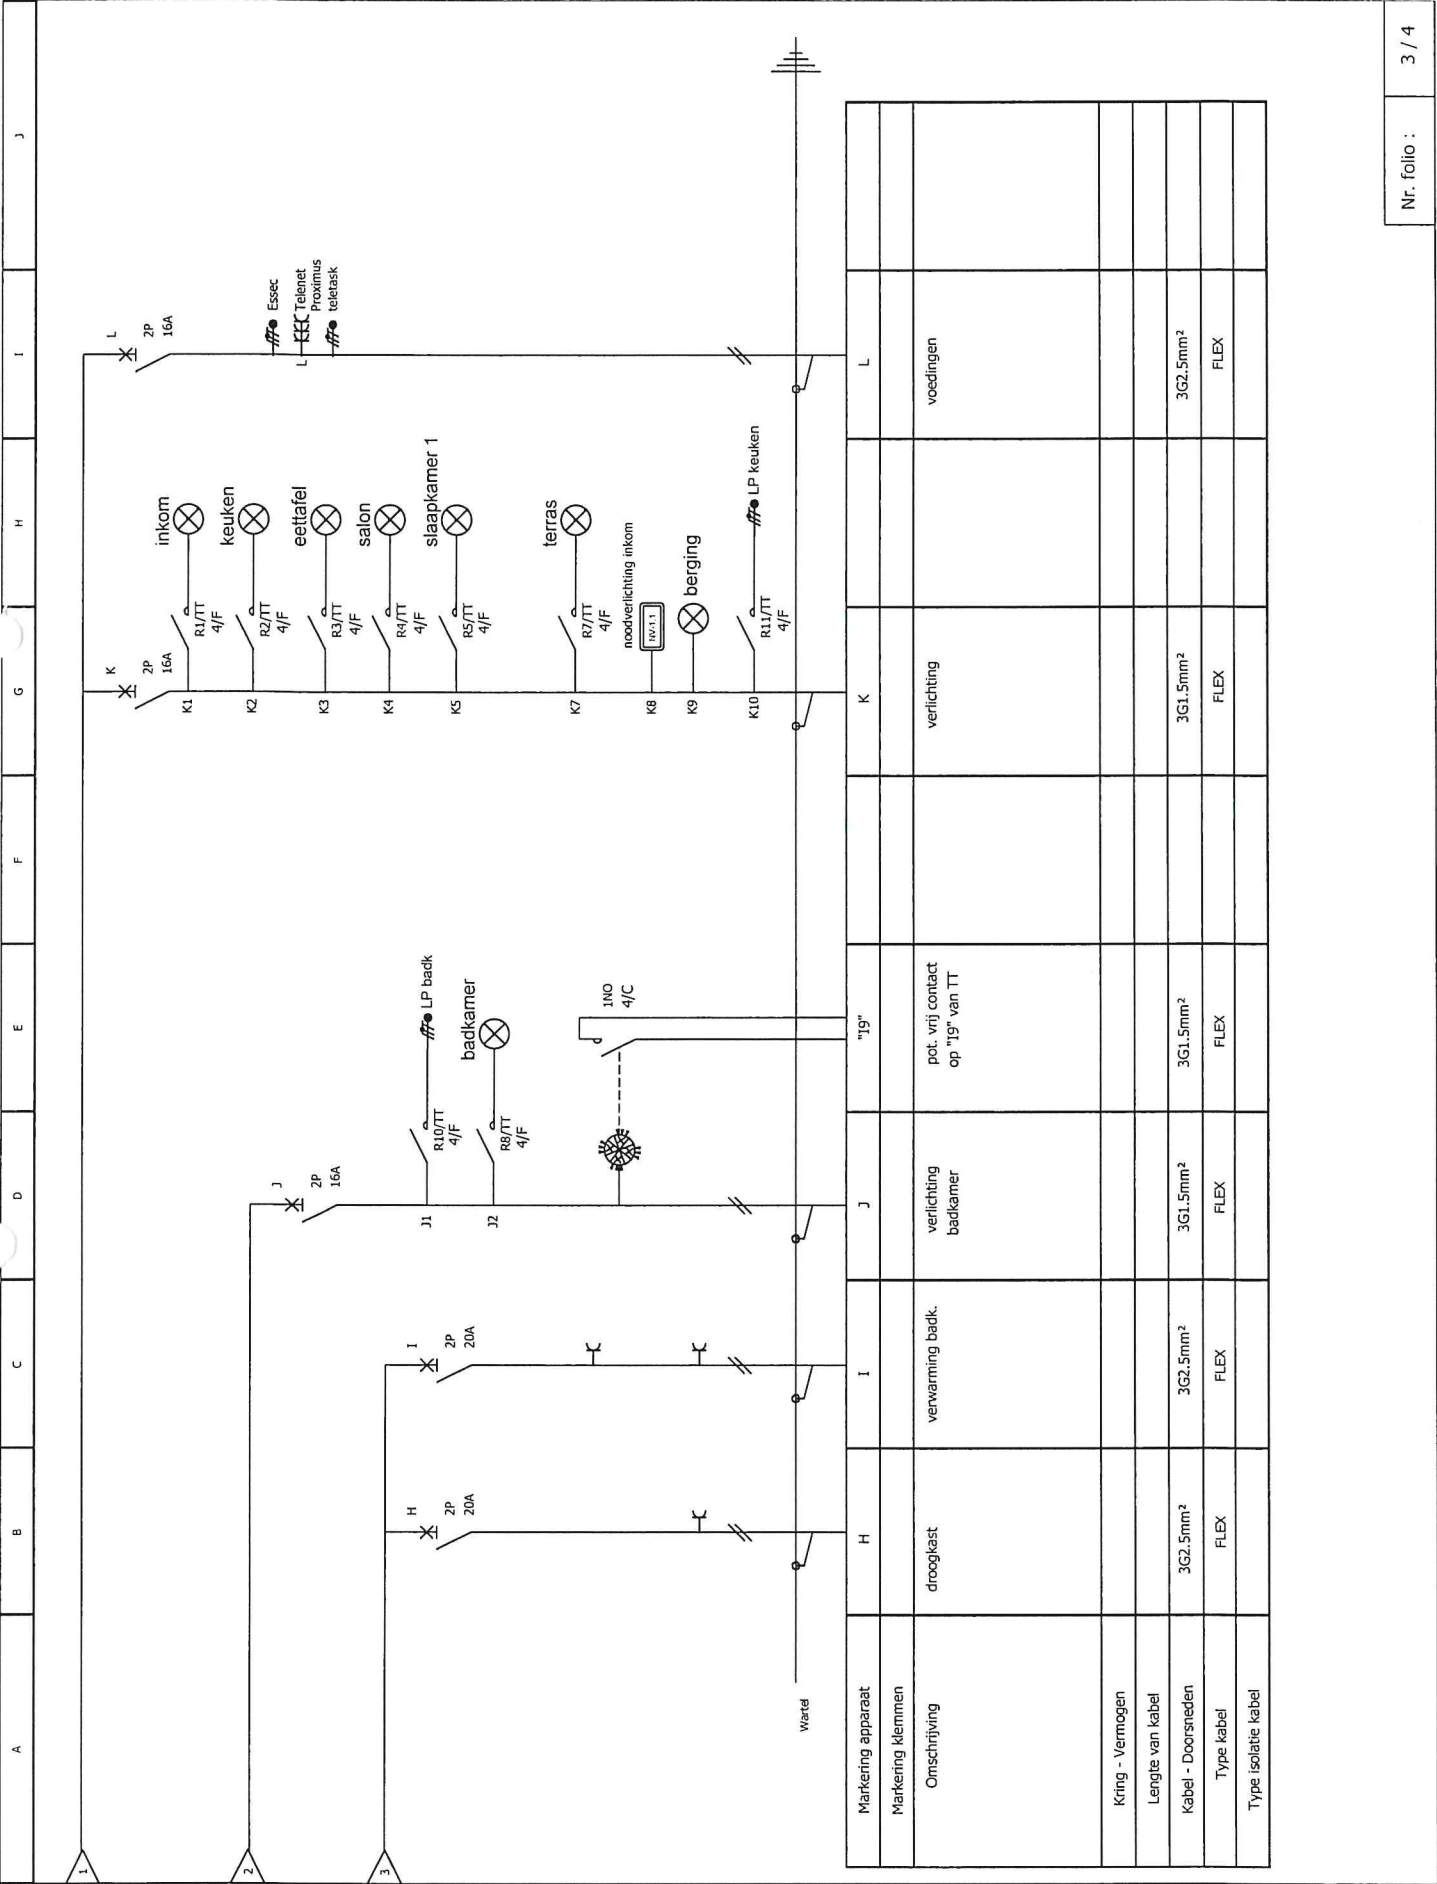

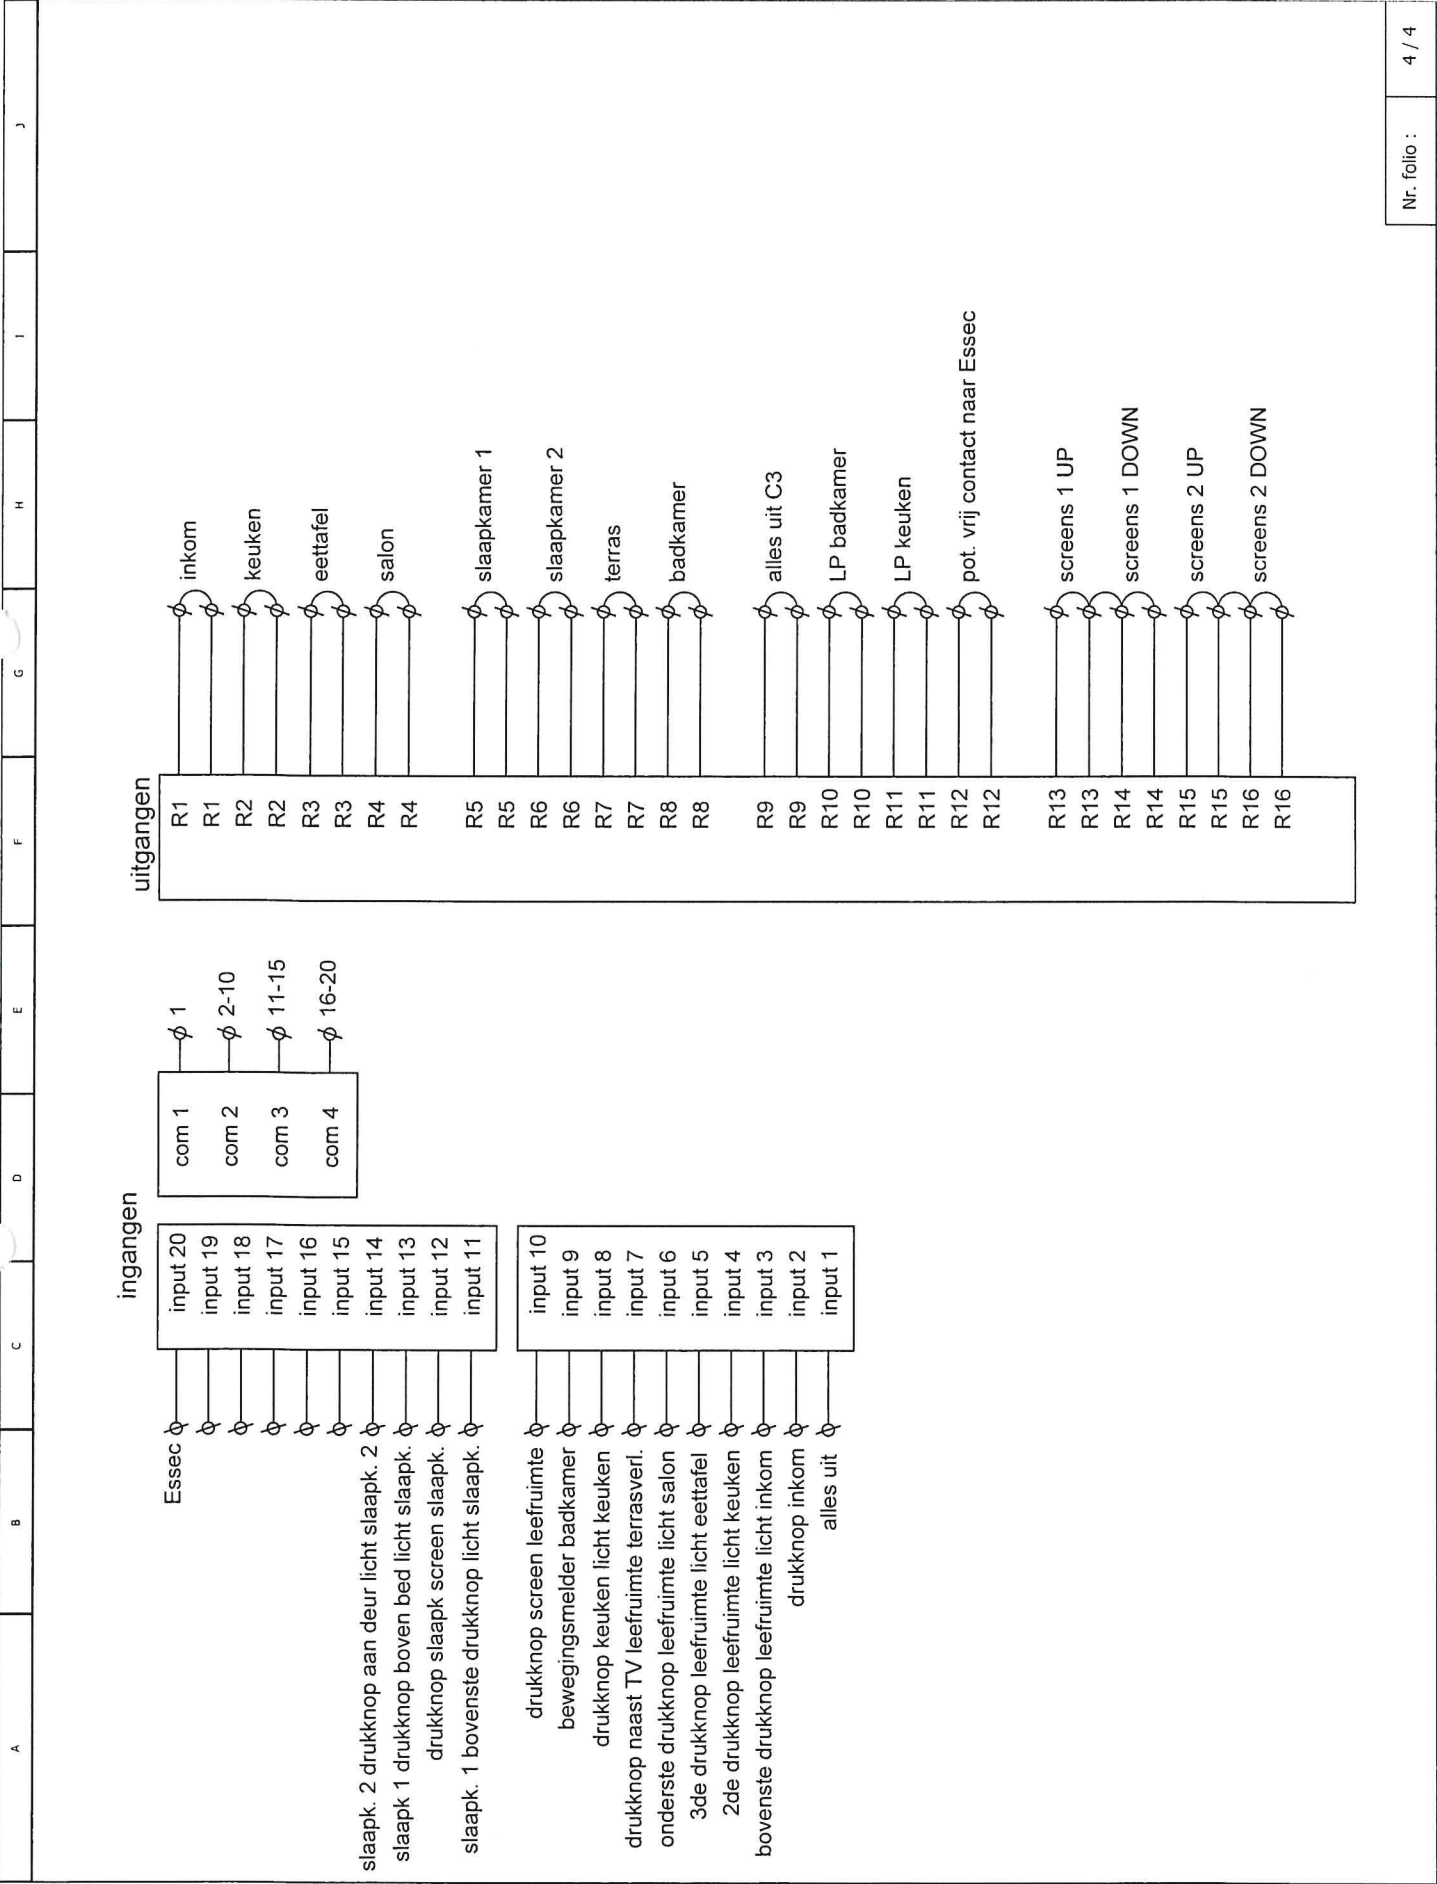

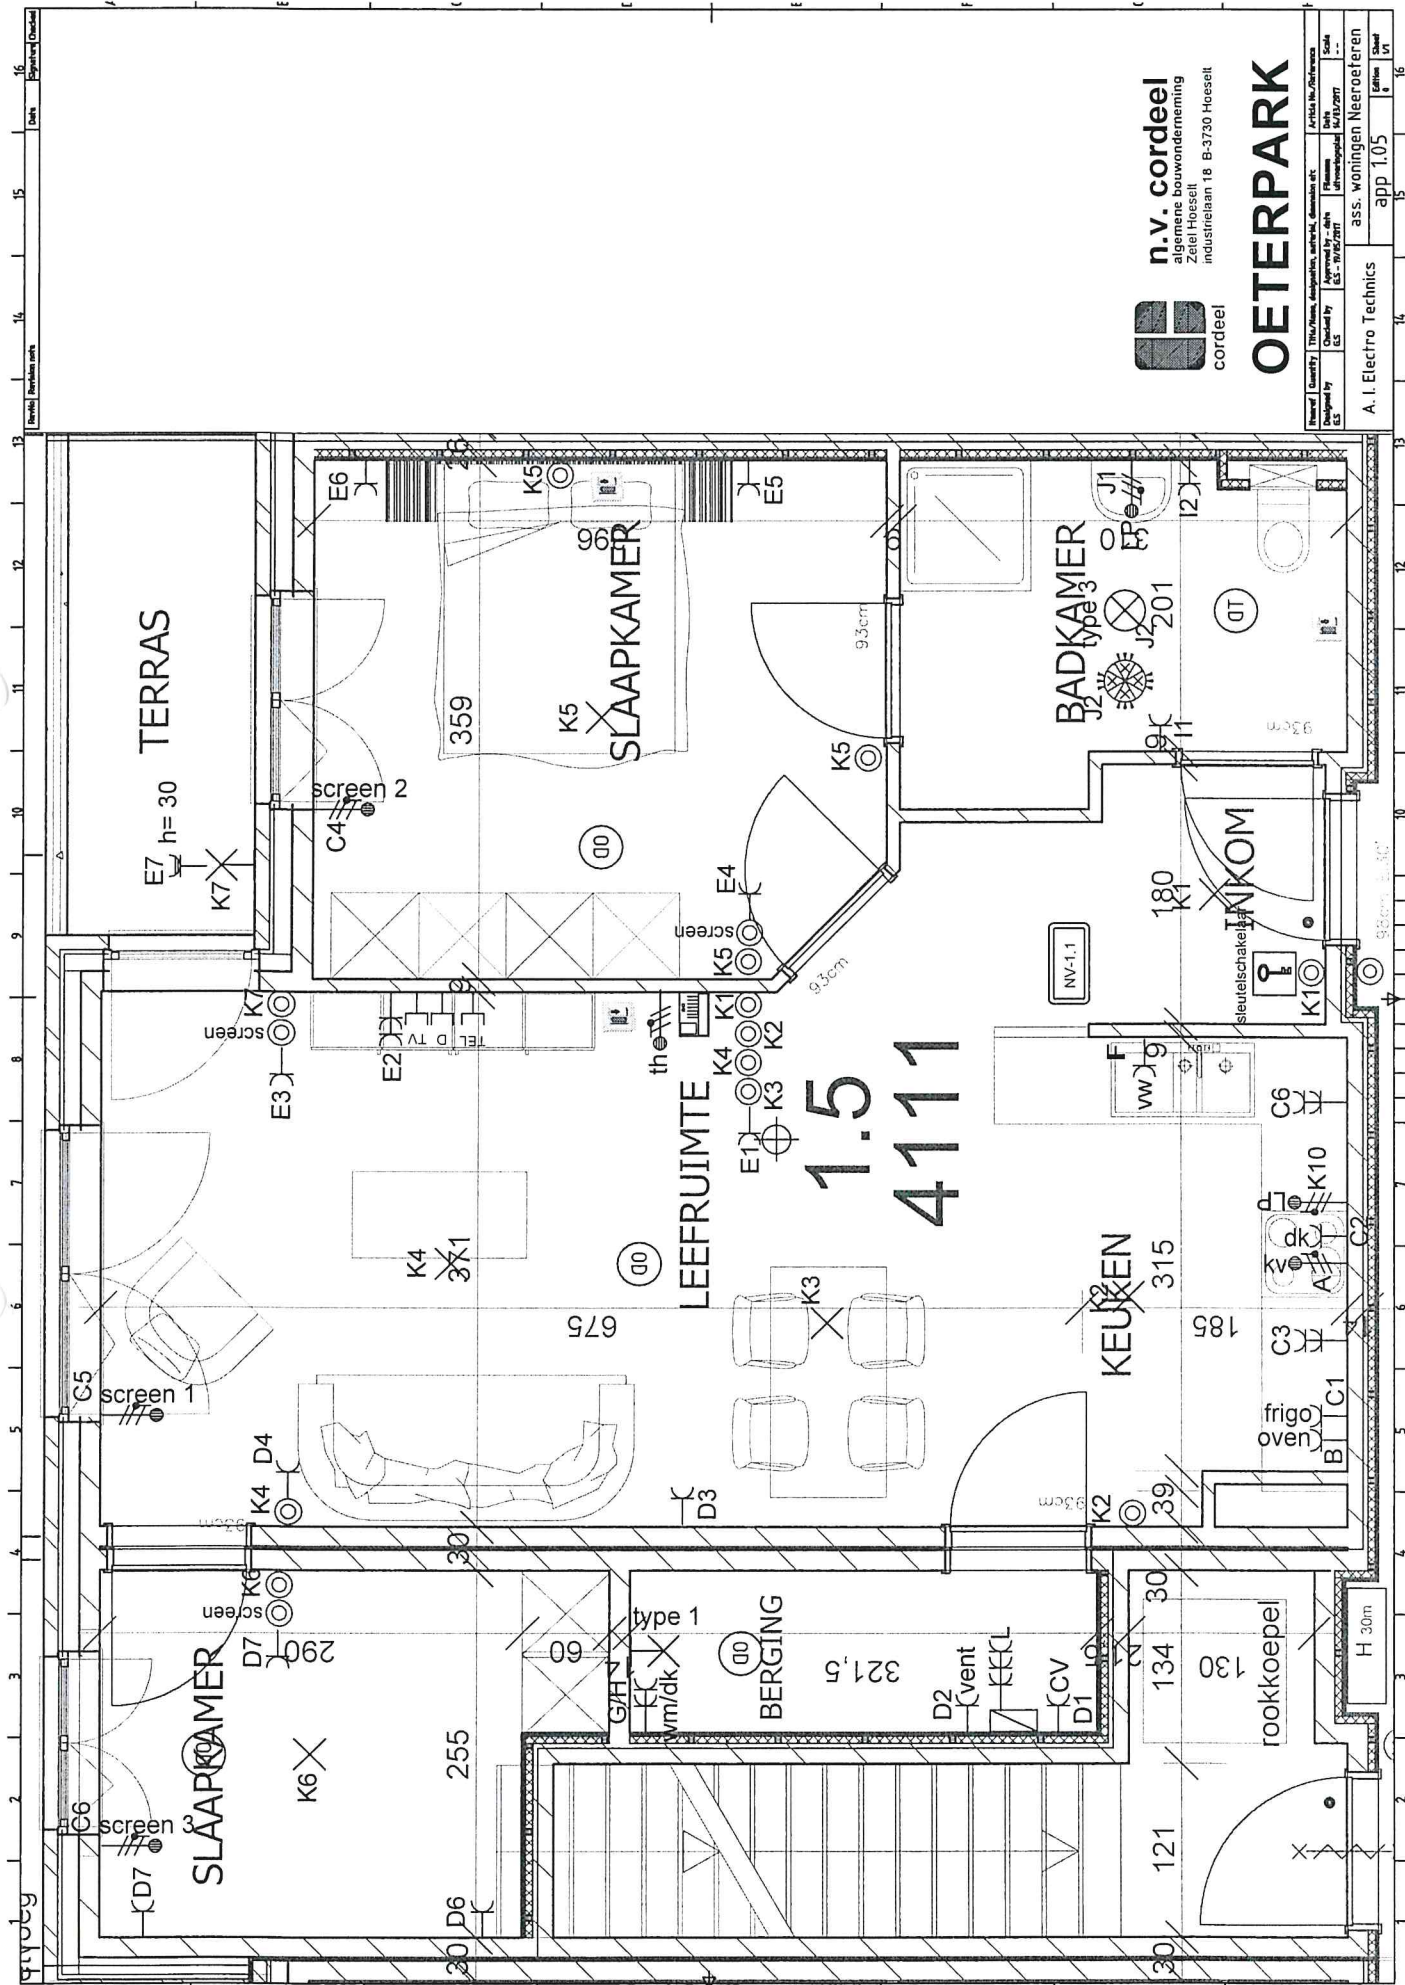

n.v. cordeel
algemene bouwonderneming
Zetel Hoeseit
industrielaan 18 B-3730 Hoeseit

OETERPARK


ASSISTENTIEWONING Huisnr 4 busnummer 111

Uitwendige invloedsfactoren (AREI art.19)

Locaux ou emplacements / Lokalen of plaatsen	AA	AD	AE	AF	AG	AH	AK	AL	AM	AN	BA	BB	BC	BD	BE	CA	CB
inkomsas	4	1	1	1	1	1	1	1	1	1	1	1	2	1	1	1	1
leefruimte	4	1	1	1	1	1	1	1	1	1	1	1	2	1	1	1	1
slaapkamer	4	1	1	1	1	1	1	1	1	1	1	1	2	1	1	1	1
keuken	4	2	1	1	1	1	1	1	1	1	1	1	2	1	1	1	1
berging	4	1	1	1	1	1	1	1	1	1	1	1	2	1	1	1	1
eetruimte	4	1	1	1	1	1	1	1	1	1	1	1	2	1	1	1	1
Sanitair badkamer / WC	4	2	1	1	1	1	1	1	1	1	1	1	2	1	1	1	1
terras	4	2	1	1	1	1	1	1	1	1	1	1	2	1	1	1	1

Pour approbation / Voor goedkeuring :

L'exploitant / De uitbater :	L'organisme agréé / Het erkend organisme :
Date / Datum :	
Référence des plans de l'établissement ou de l'installation :	
Referentie van plannen van de inrichting of de installatie :	

Note: dans les lieux présentant le facteur d'influence BE3, il est nécessaire d'établir un dossier de zonage (RGIE art. 105 et/ou 110)

Nota: bij aanwezigheid van de uitwendige invloedsfaktor BE3, dient een zoneringsdossier opgesteld te worden (AREI art. 105 en/of 110)