

# TECHNISCH BUREAU VERBRUGGHEN

VZW



Controleorganisme erkend door het ministerie

ZETEL ANTWERPEN  
Van der Sweepstraat 3 bus 44  
2000 Antwerpen  
Tel. 03 216 28 90  
Fax 03 238 86 65

ZETEL BRUSSEL  
Clovislaan 15  
1000 Brussel  
Tel. 02 230 97 69  
Fax 02 230 26 76

Staden.  
051/70 25 48

O. ref.: \_\_\_\_\_

U. ref.: \_\_\_\_\_

VERSLAG NR.: 189/12080-1/04

## PROCES-VERBAAL OVER HET ONDERZOEK VAN EEN ELEKTRISCHE LAAGSPANNINGSINSTALLATIE

ADRES INSTALLATIE: Windmolenstraat n°3  
8020 Ruddervoorde

EIGENAAR: \_\_\_\_\_

Adres: idem

OPDRACHTGEVER: DP Koelservice

Adres: steenbruggest 41. 8210 Loppem

INSTALLATEUR: idem

Adres: \_\_\_\_\_

BTW of JK: BE 880 682 202

EAN: D.N.B.  
Ref.: \_\_\_\_\_ Teller nr. \_\_\_\_\_  
Index: \_\_\_\_\_

Datum van het onderzoek: 01/08/2012 Aard van het onderzoek: gelijkvormigheidsonderzoek - controlebezoek volgens:

(AREI art. 270) (AREI art. 271) (AREI art. 276) (AREI art. 276bis) (ARAB art. 262) (K.B.2.6.2000) (F.R. art. 231) (Voorschr. DNB)

Aard installatie: Nieuwe - ~~Uitbreiding - Wijziging - Voorlopig - Verzwaring - verkoop weenseenheid~~: Type der lokalen: Woning

Begin werken: Fundering vóór-na 1.10.81 - Elektrische installatie vóór-na 1.10.81 - 1.1.83 AREI art.86

Aansluiting: Spanning Mono 230 V Bescherming van de aansluiting max. 40 A

Voedingskabel hoofdbord: 2 X 10 mm<sup>2</sup> Alg. schakelaar: type Δ 40 A 300 mA

Type van de aardelektrode: lus - ~~baren - pennen - horizontale geleider~~ Schema: TT

Aantal borden: 1; Aantal eindstroombanen: 21; RA: 57 Ohm; RI tot > 2 MOhm

Uitwendige invloedsfactoren: \_\_\_\_\_

BESCHRIJVING: \_\_\_\_\_

zie één draadschema en situatieplan.

UITGEVOERDE CONTROLES: zie verso

VASTGESTELDE INBREUKEN EN/OF NOTAS: geen

PROCES-VERBAAL VAN HET GELIJKVORMIGHEIDSONDERZOEK	
Notas: Definitieve verlichting nog te plaatsen. Keuken en badkamer nog te plaatsen. buitenverzekeringen nog af te werken.	gezien op 03/08/12
	de aangestelde van de stroomverdelers
	naam: <u>leun</u>
	handtekening: <u>[Signature]</u>

PLICHTEN VAN DE EIGENAARS, BEHEERDERS OF HUURDERS: Zie keerzijde.

BESLUIT 1 De installatie is conform. De ingangsklemmen van de algemene ADS werden verzegeld en de één draads- en situatieschema's werden voor gezien getekend. De installatie dient opnieuw gecontroleerd uiterlijk op 01/08/2037 (art. 271 AREI) alsook vóór de ingebruikname van elke belangrijke wijziging of beduidende uitbreiding, uitgevoerd voor deze datum.

~~2. De installatie is niet conform.~~

~~3. De installatie mag in dienst blijven indien zonder vertraging wordt voldaan aan de vastgestelde inbreuken en de gepaste maatregelen getroffen worden opdat de installatie geen gevaar vormt voor personen of goederen. De installatie is niet conform. De installatie dient opnieuw gecontroleerd te worden door (hetzelfde) organisme uiterlijk op \_\_\_\_\_~~

DE AGENT-ONDERZOEKER:  
nr. + naam + handtekening

K.V. 189  
[Signature]


Voor  
BTV.

De directeur,



alles  
211


SS  
TV N1103

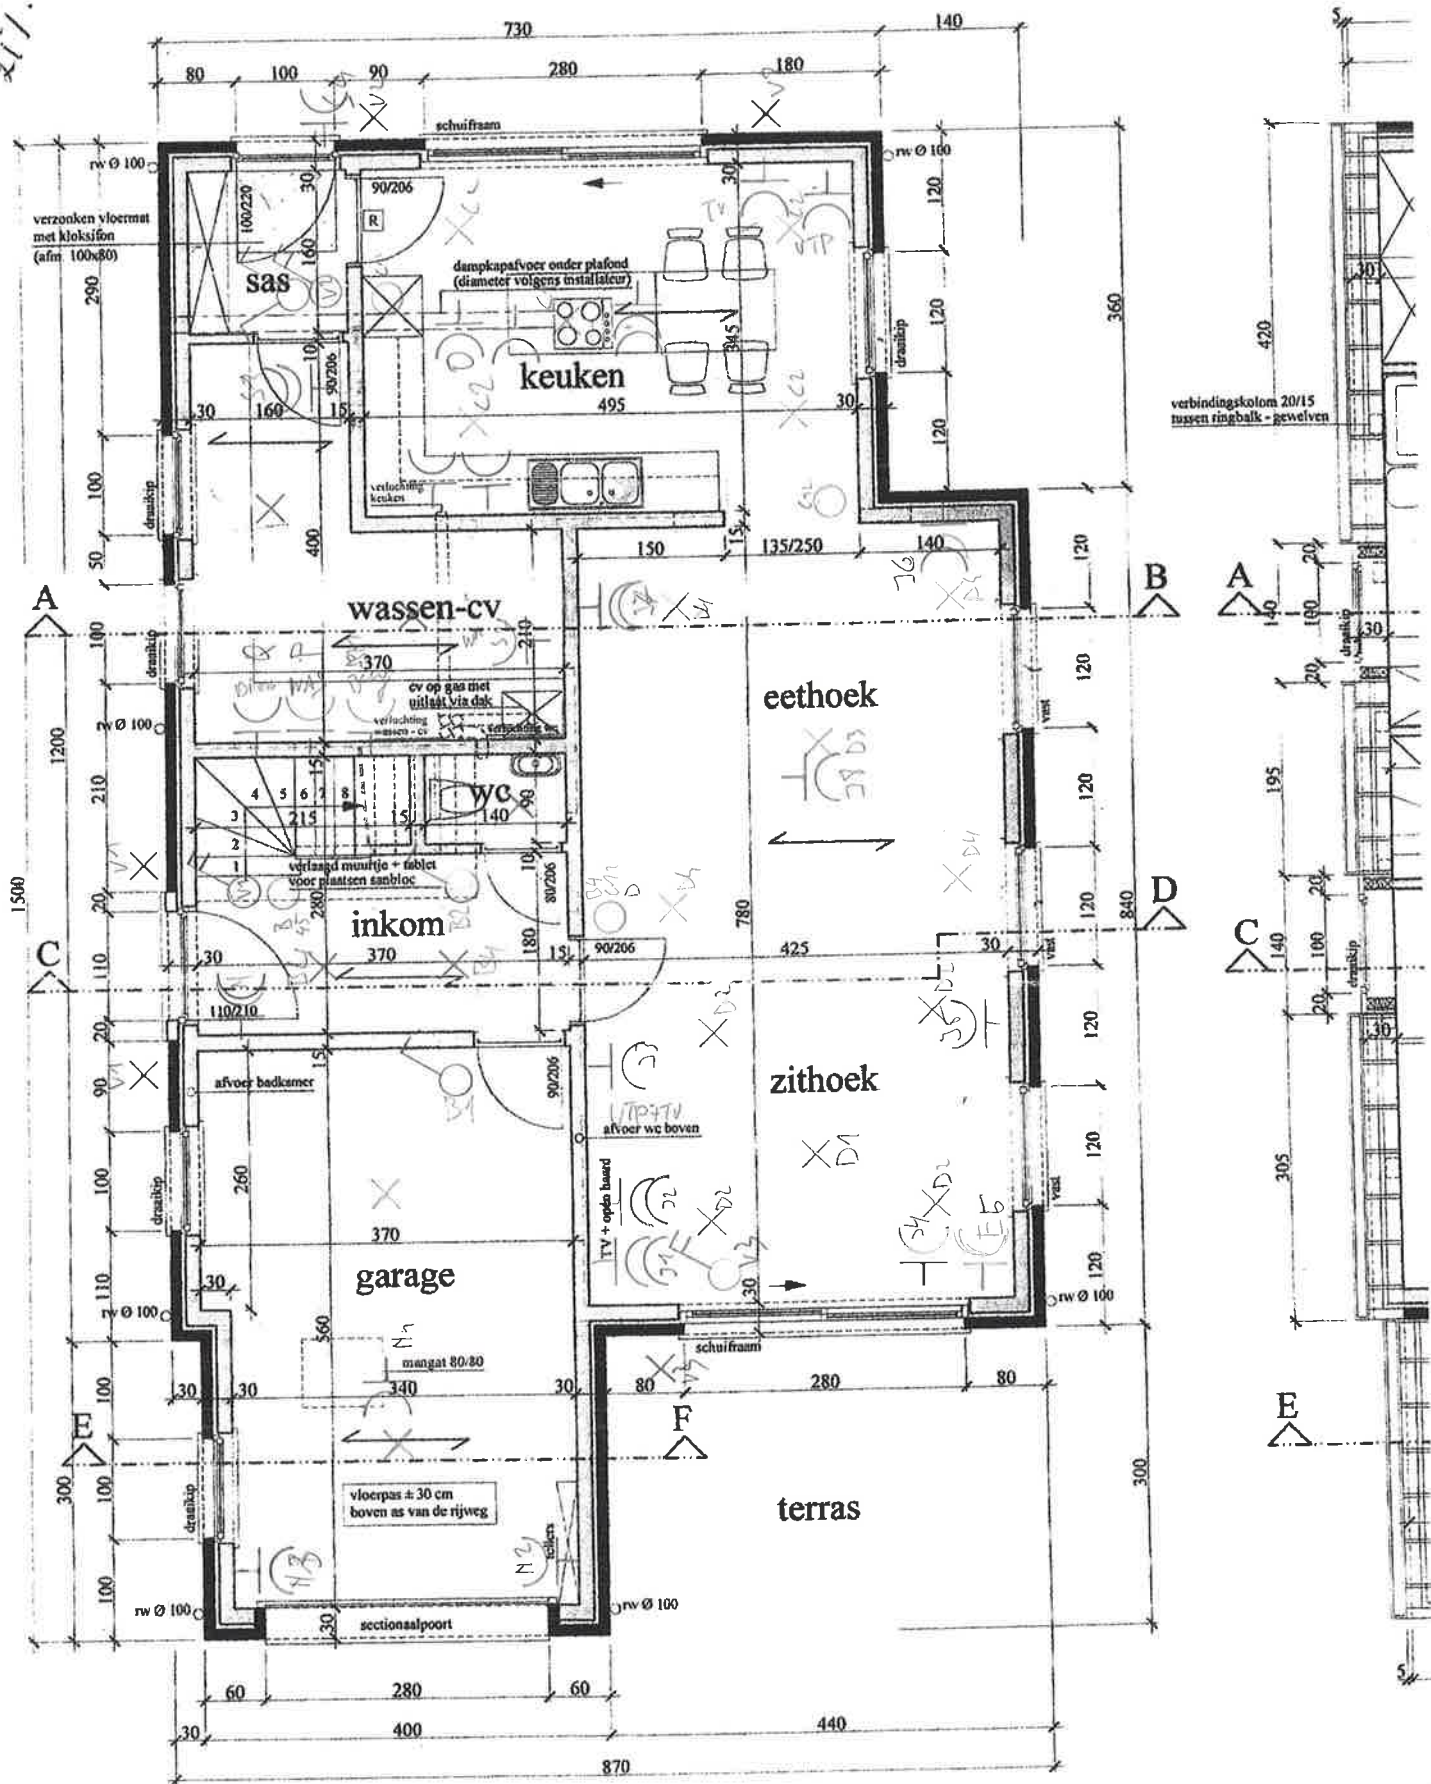

**GRONDPLAN**  
 schaal 1/50

BTV  
 Kunt u beheersinghals 189

01108142

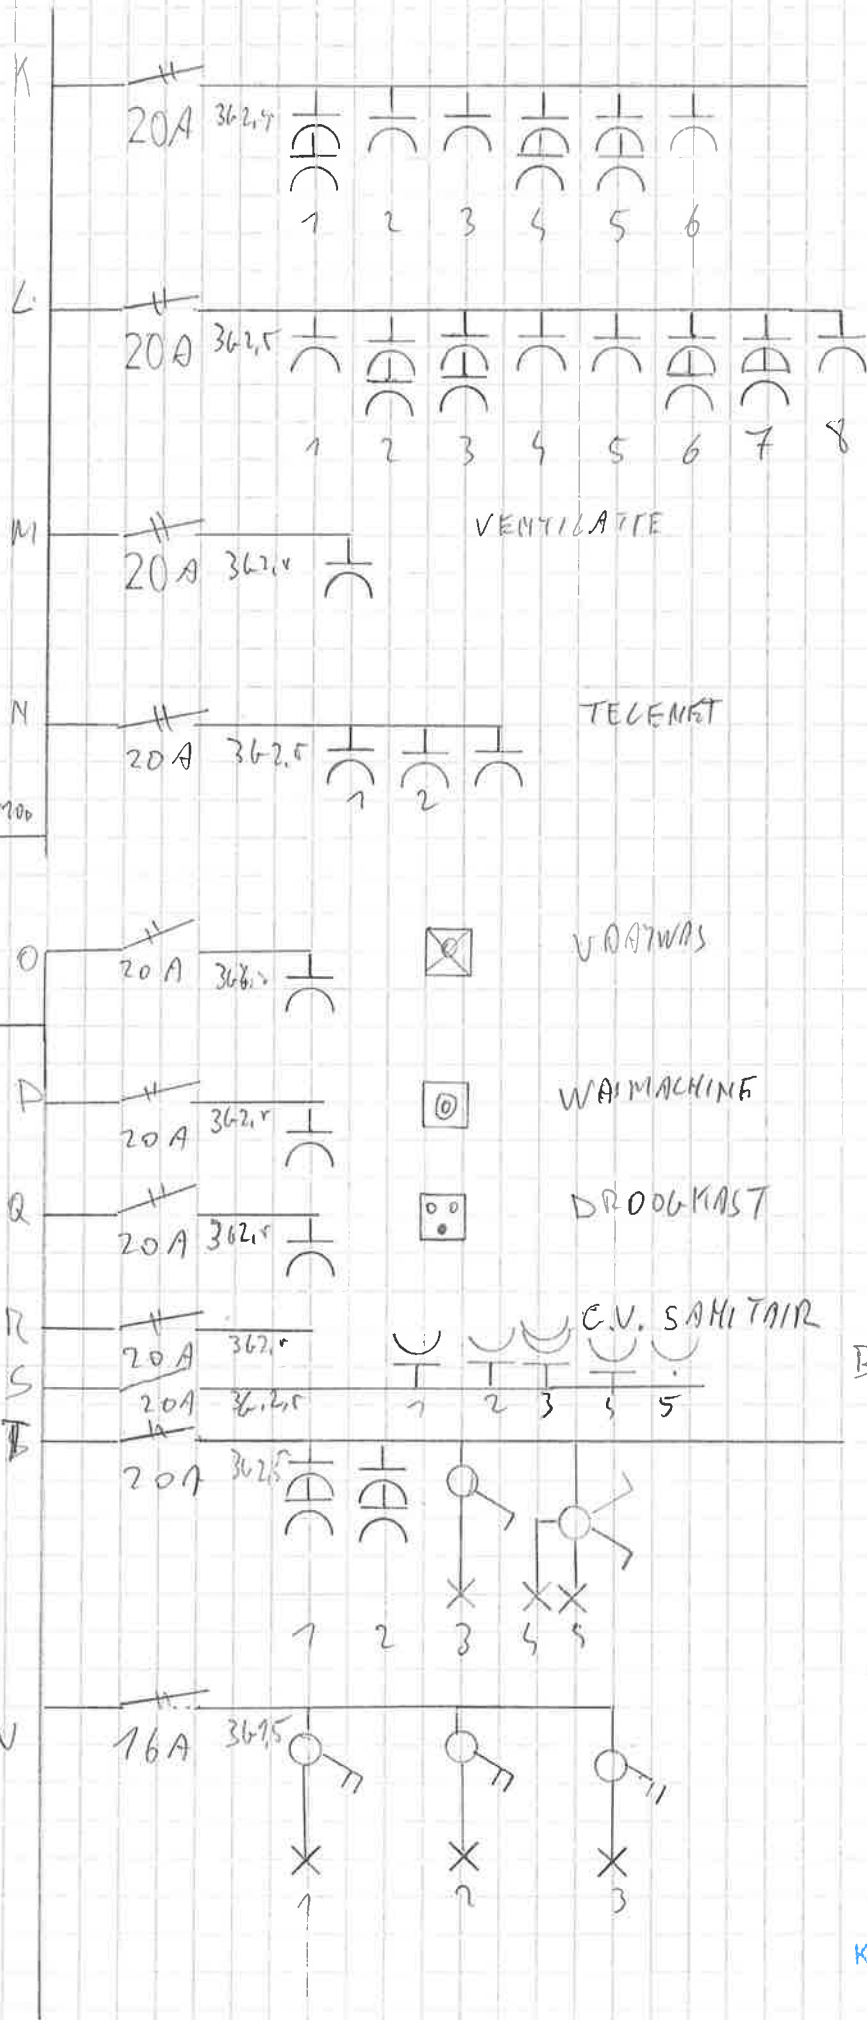

SCH 3 200ER

SCH 1 2

VENTILATIE

TELENET

VRIJWAS

WASMACHINE

DROOGKAST

C.V. SANITAIR

BERGING ROTTE TUIMBUS

BADKAMER


WC BOVEN

BUITEN VERLICHTING



Kurt Vanheerswynghe 189

2 ~ 50Hz 230V

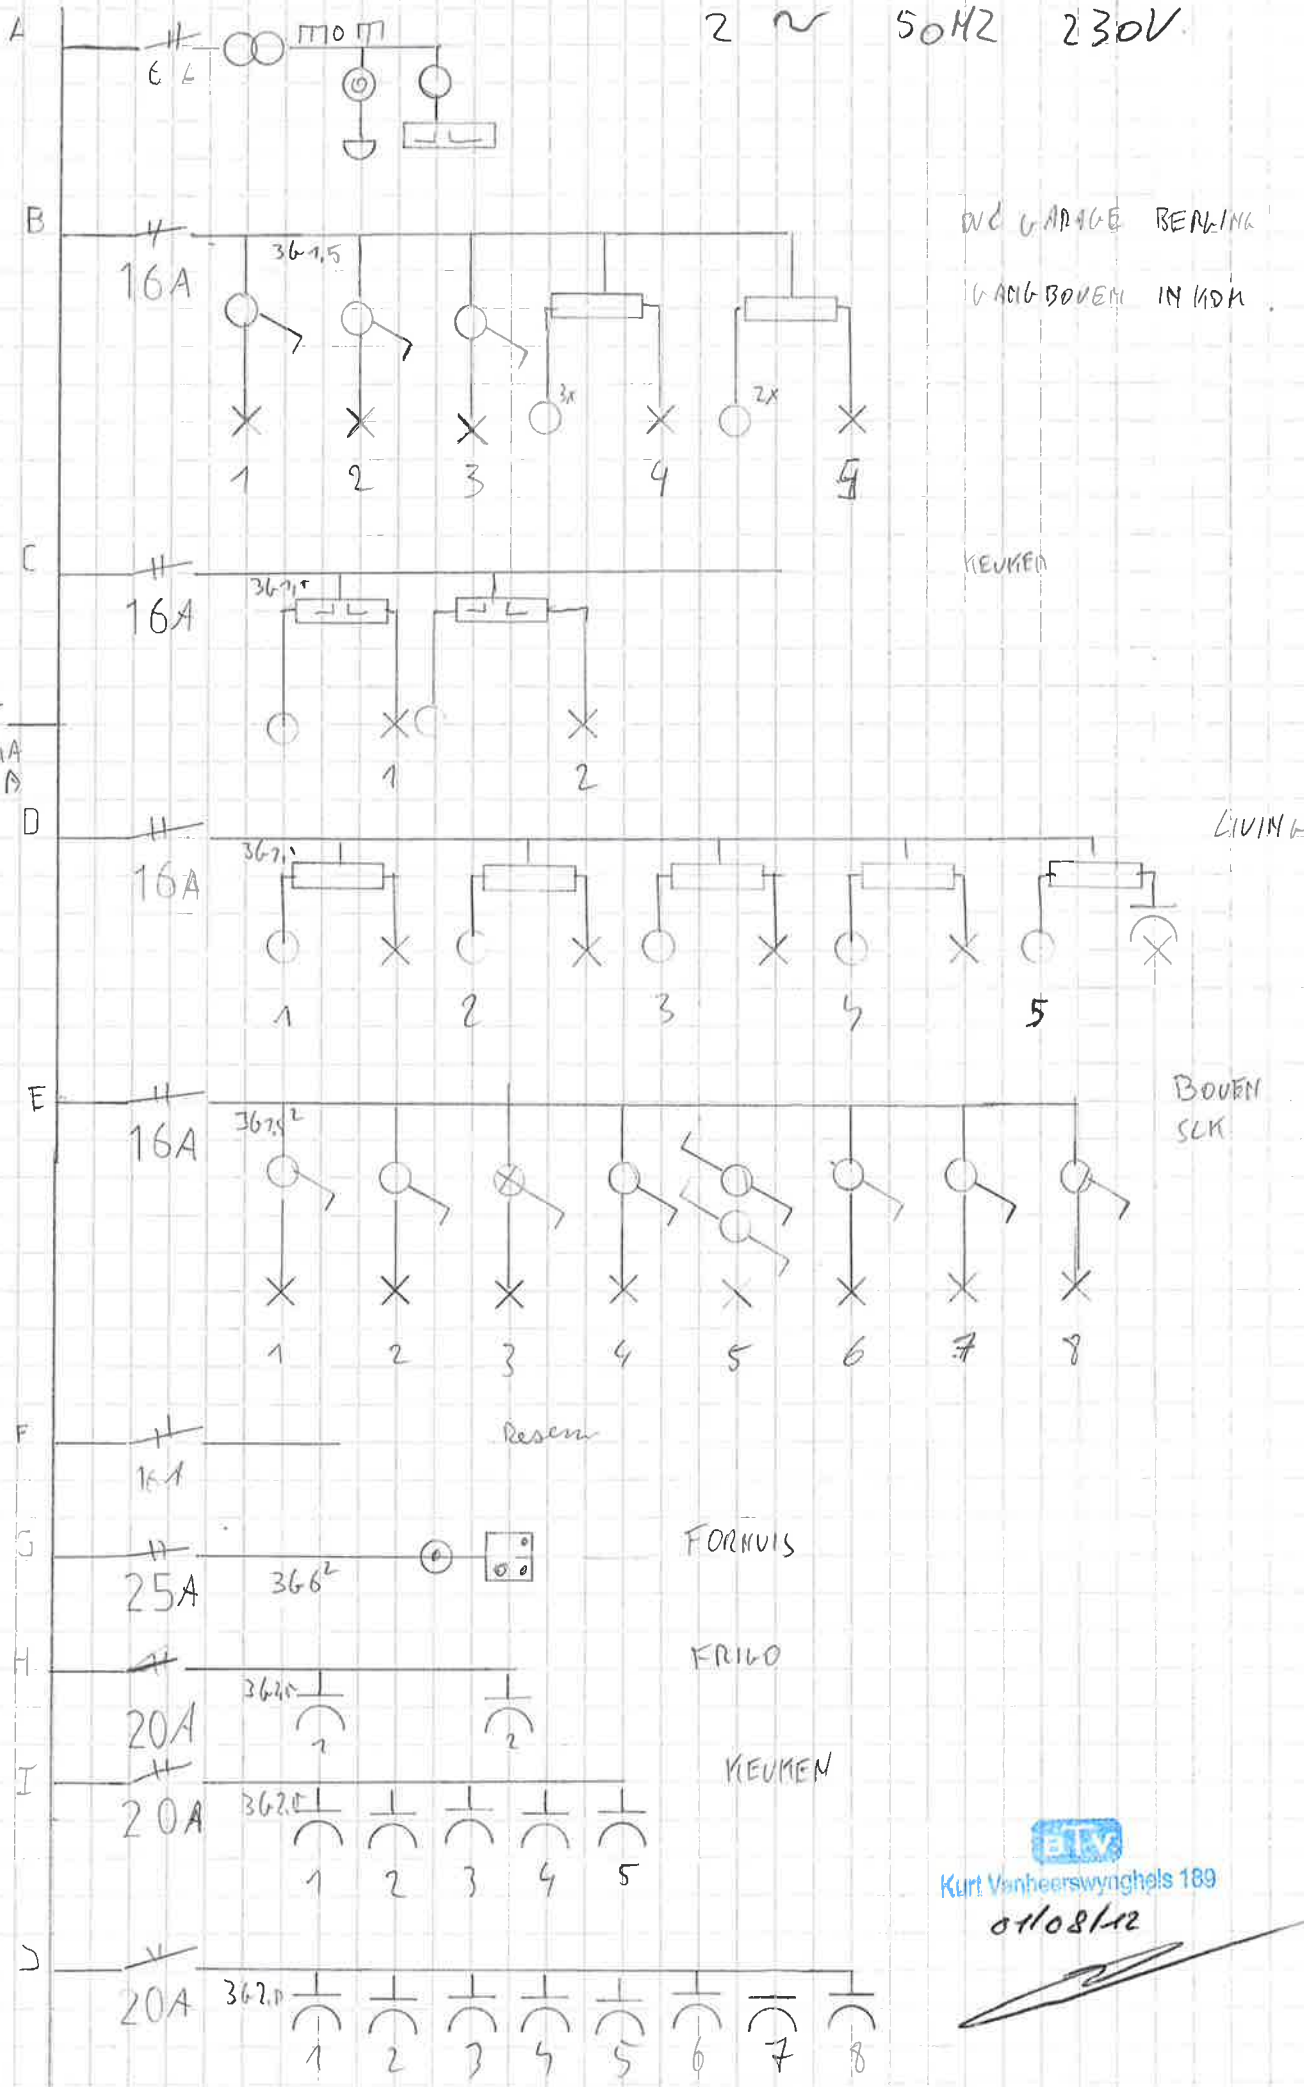


WOLGARAGE BENLING  
WAGBOVEN IN KGDN

KEUKEN

LIVING

BOVEN  
SLK

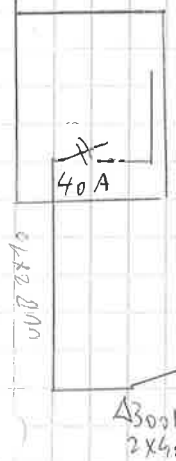

**BTV**  
Kurt Vanheerswynghele 189  
01/08/12

- A:** Verlichting bel, sturing
- B:** Verlichting beneden, berging, achterdeur, wc, inkom boven
- C:** Verlichting beneden, spots, keuken
- D:** Verlichting living
- E:** Verlichting boven, slaapkamer 1,2,3,4, dressing
- F:** Reserve
- G:** Stopcontacten fornuis
- H:** Stopcontacten koelkast, microgolf
- I:** Stopcontacten keuken
- J:** Stopcontacten Living
- K:** Stopcontacten boven kamer 3 en 4
- L:** Stopcontacten kamer 1 en 2
- M:** Stopcontacten ventilatie
- N:** Stopcontacten garage, plafond, telenet
- O:** Stopcontacten vaatwas
- P:** Stopcontacten wasmachine
- Q:** Stopcontacten droogkast
- R:** Stopcontacten CV
- S:** Stopcontacten berging, tuinhuis
- T:** Gemengd verlichting en stopcontacten badkamer en wc boven
- U:** Verlichting buiten



Kurt Vanheerswynghele 189

01/08/12

A handwritten signature in black ink, appearing to be 'Kurt Vanheerswynghele', written over a horizontal line.