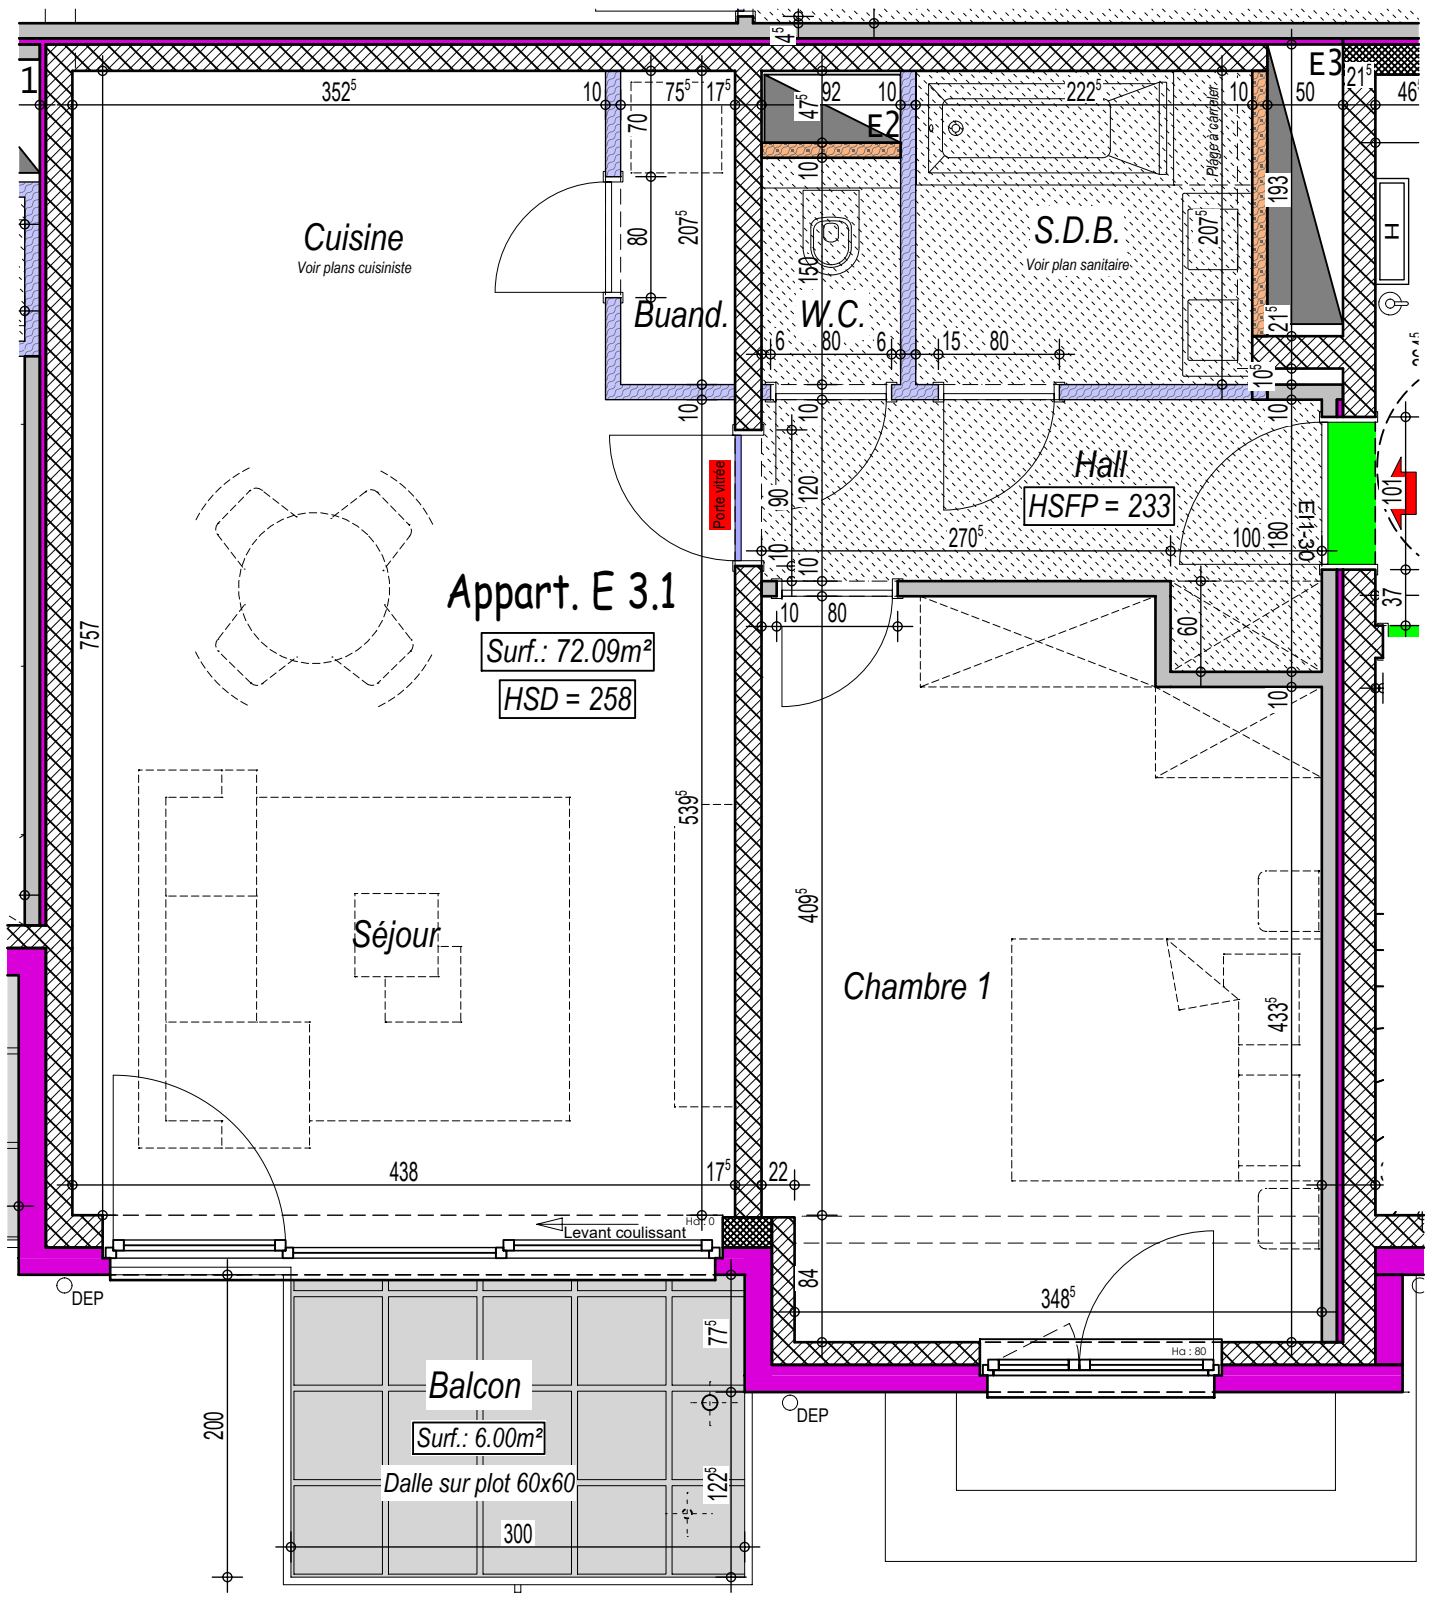


Légende gros-oeuvre : Silico-calcaire | Voile béton - Colonne | Bloc coffrant armé | Bloc coffrant non armé - bloc béton plein | Bloc béton lourd creux | Bloc plâtre | Bloc plâtre hydro | Plaque de plâtre sur structure metallique

TOUTES LES COTES SONT A VERIFIER SUR CHANTIER - La cotation des plans correspond aux dimensions entre parois brutes et ne prend pas en compte les épaisseurs des revêtements tels que enduits muraux, plafonnage, faïences, chapes et surépaisseurs nécessaires.
Cette cotation est à vérifier sur chantier et s'entend avec une tolérance de cinq pourcent (5%) en plus ou en moins. - La surface indiquée sur le plan est la surface de vente calculée en conformité avec la note annexée à l'acte de vente et utilisée pour la détermination des quotités dans les parties communes.
- Tout aménagement de mobilier, même encastré, est renseigné aux plans à titre illustratif et indicatif. Seuls le cahier des charges commercial et/ou les éventuelles mentions particulières reprises au compromis de vente font foi et sont valeur contractuelle.
- Sauf indication contraire au plan, le compteur eau chaude sanitaire (ECS) se trouve dans le local technique.

BON POUR ACCORD ET EXECUTION

Le client
Nom :

mentionner "lu et approuvé", date et signature

IMMOLUX
PROMOTION IMMOBILIÈRE

SOCIETE INTERNATIONALE d'ARCHITECTURE s.a.
Tél: +32.81.32.31.70 Fax: +32.81.32.31.90
G.D.L.
Résidence Alt[illegible]
2a bte10[illegible] Marie Curie
L-8049 S[illegible]SSEN
BELGIQ[illegible]
Centre [illegible]
Avenue [illegible]
B-5101 L[illegible]
Jean-Paul MENTEN & Thierry GELDOF Architectes

Date	Indice		Nature des modifications	Des.
07/07/2020	01	CLI	Modi[illegible]tion suivant demande	KEB
13/10/[illegible]	02	C[illegible]	[illegible]dific[illegible]on suivant demande [illegible]ent	WOB
22/10/[illegible]	[illegible]3	CLI	Modi[illegible]n suivant demande client	WOB

PLANS AS BUILT
28/03/2022

Unité: Appart. E 3.1

Immeuble:
Immeuble de 40 appartements
Place du Grand Luxembourg à Arlon

Echelle: 1/50