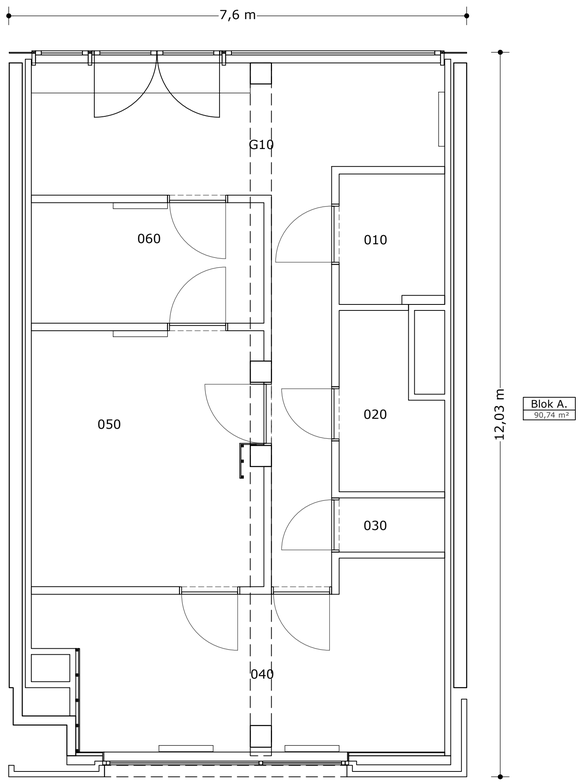


Legende Architectuur - Niveau

- Betonnen wand of kolom - dragend
- Betonnen wand - niet dragend
- Metselwerk - dragend
- Metselwerk - niet dragend
- Metselwerk isolerend - dragend
- Natuursteen - niet dragend
- Glazen wand - niet dragend
- Gipskarton wand - niet dragend
- Isolatie-soepel
- Isolatie-stijf
- Sanitaire wand - niet dragend

Metadata Blok - TAG

B	Bloknummer
m²	Bruto oppervlakte blok in m²

Ziekenhuis Netwerk Antwerpen Lange Beeldekensstraat 267 2060 ANTWERPEN www.zna.be

Site

Medisch Centrum Regatta
Blancefloerlaan 303
2050 Antwerpen

Blok : Niveau : 00

Plan

Dossier naam :

As Built Arch. (Overzichtsplan)

Plan Naam :

Masterplan

Dossier nummer : XXX
Datum : 7-feb-17
Plan nummer : RE_00_AO_AB
CAD Standaard : November 2010
Fase : AB
Schaal : 1:50

Ontwerp

Revisie

Nr :	Datum :	Omschrijving :	Tek :
00	19-12-2014	AS BUILT	ZNA/SS

R:\Logistiek\Plannenarchief\RE\00_Architectuur\DWG\RE_00_AO_AB.dwg