

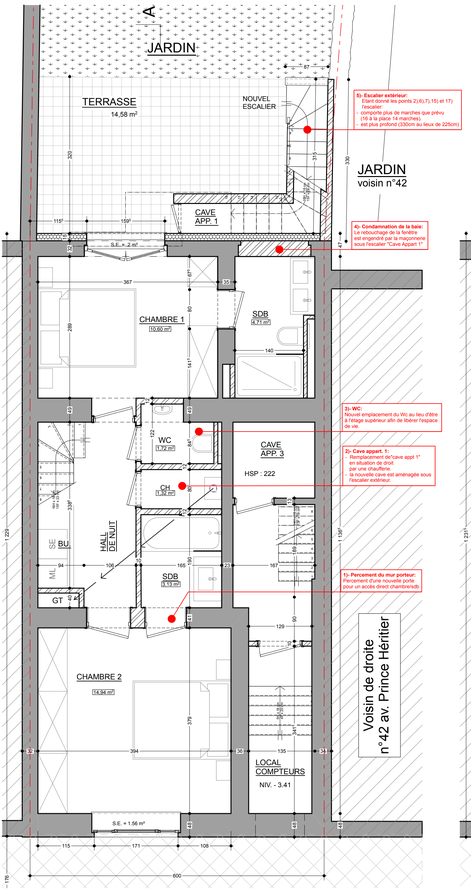




-1. / - Rez-de-jardin 1:50

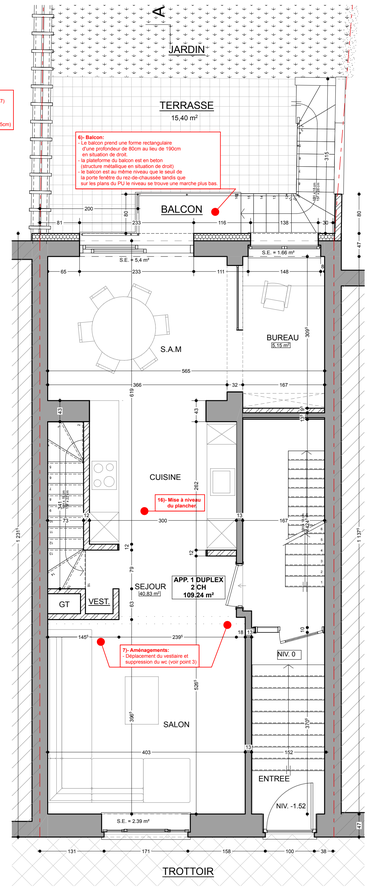



0. / - Rez-de-chaussée 1:50

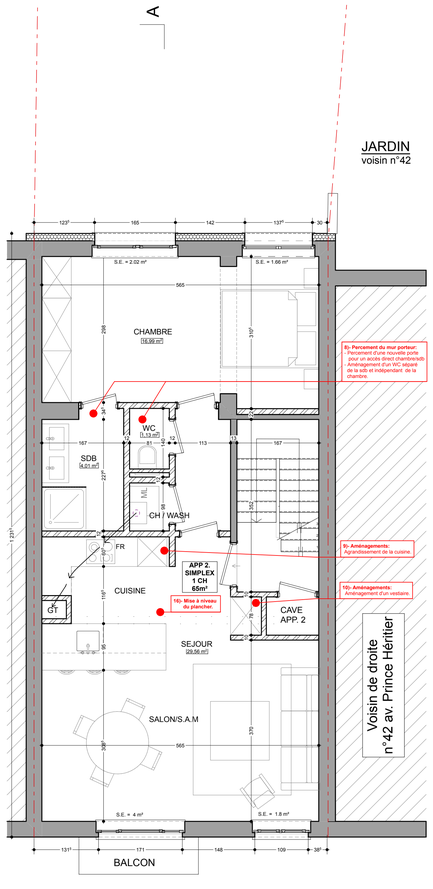



1. / - 1er étage 1:50

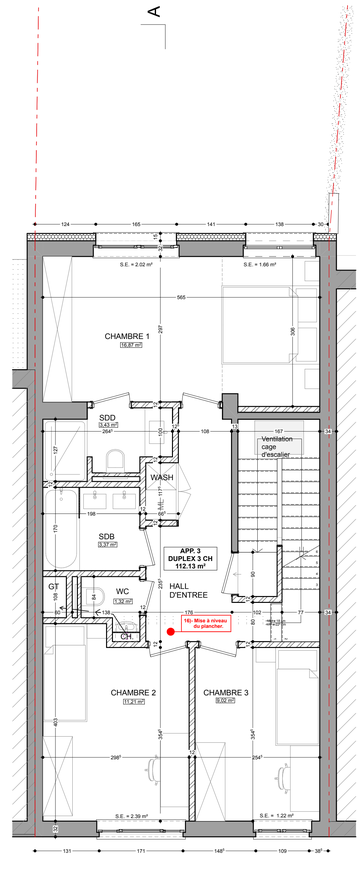



2. / - 2ème étage 1:50

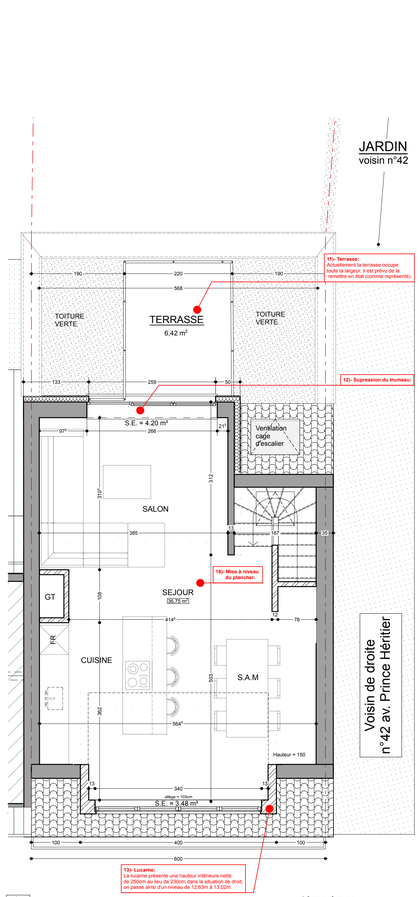



3. / - 3ème étage 1:50

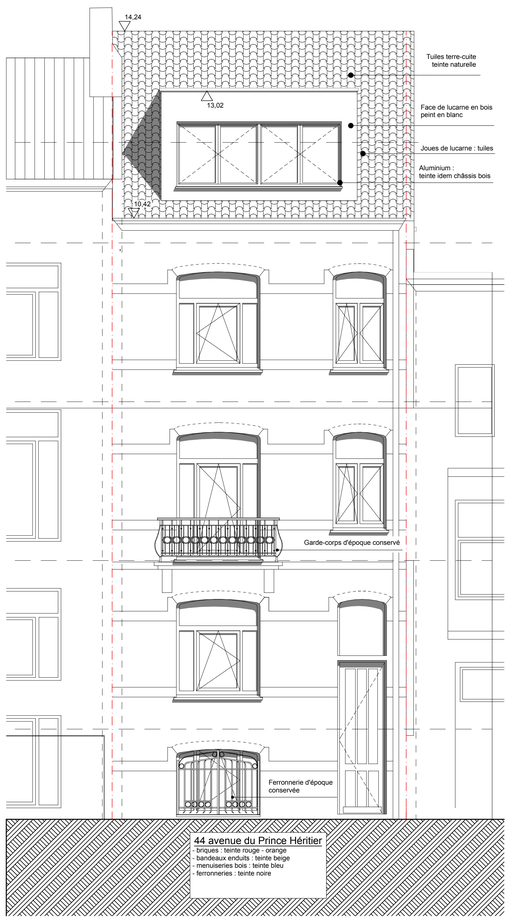

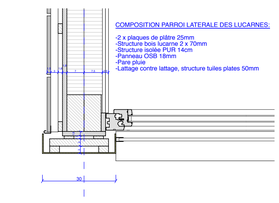


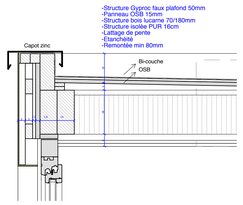

Composition Lucarne, paroi latérale
1:10





Composition Lucarne, toiture
1:10

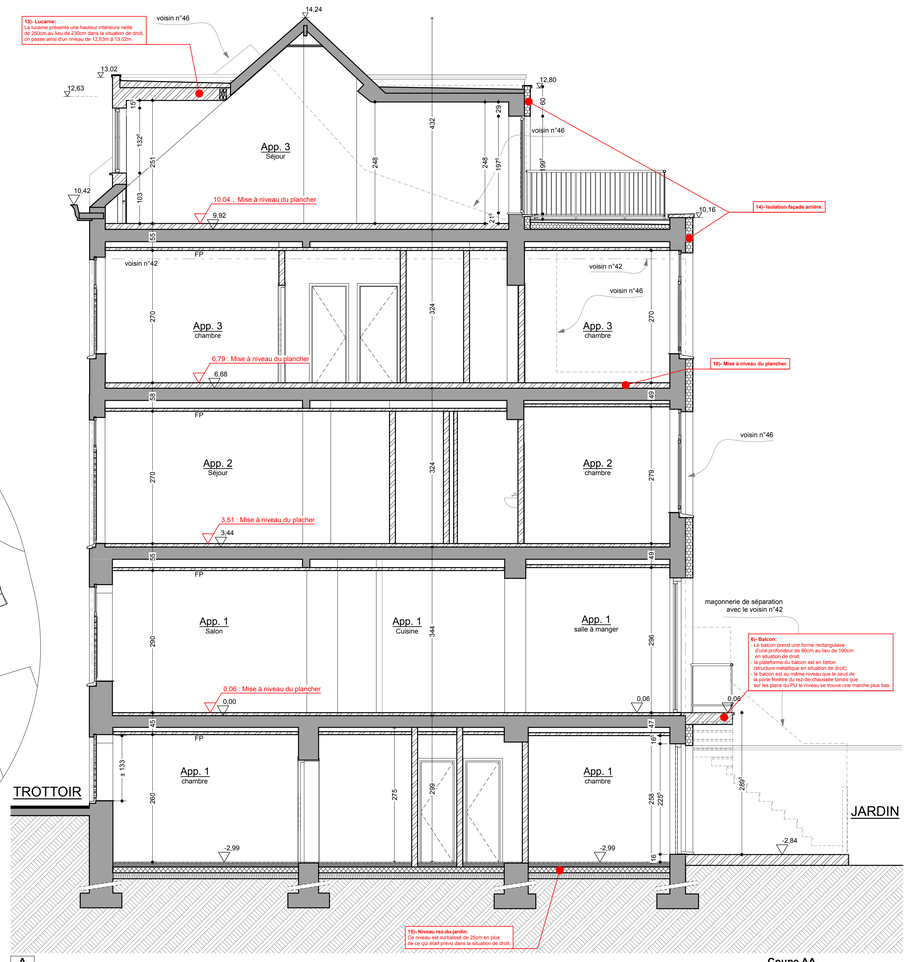



A / - Coupe AA 1:50

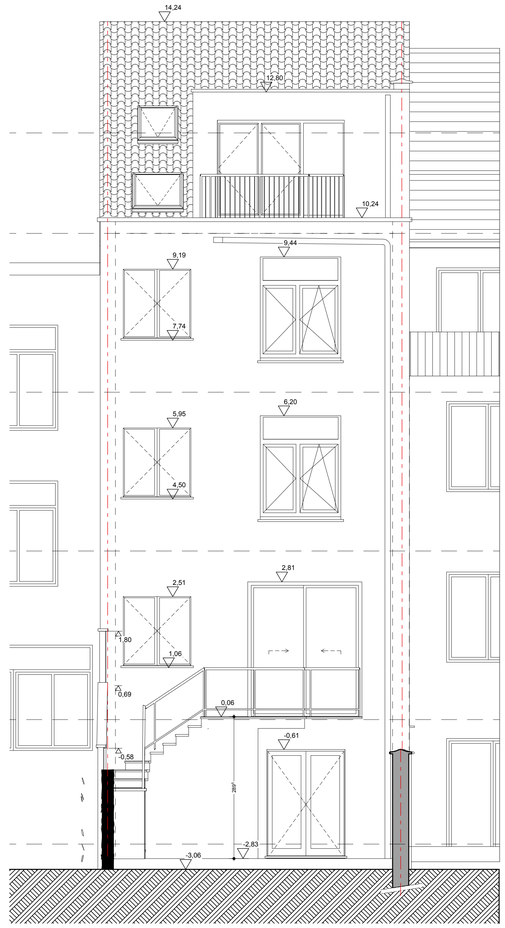


S / - Façade arrière 1:50

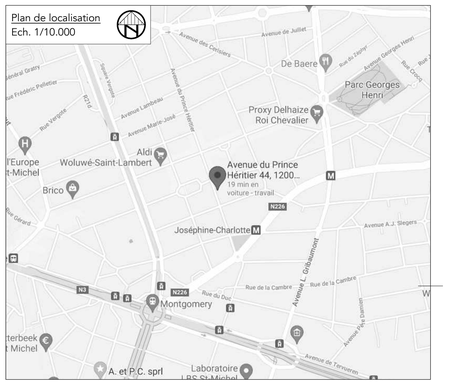


3 UNITES DE LOGEMENT - DEMANDE DE REGULARISATION

**avenue du Prince Héritier n°44 Woluwe-Saint-Lambert 1200**

| | | | |
|---|---|---|---|
| FORMAT: | 841 X 1050 | REFERENCE: | AVH |
| ECHELLE : | 1:50 | DATE: | 07.07.2023 |

**ISOCO SRL**
Avenue Albert 1er, 3 - 5000 Namur
Nicolas@ricis.be

**SUPRA bureau d'architecture**
Chaussée de Boondael 365 - 1050 Bruxelles
info@supra.be

SITUATION AS-BUILT